



KEMENTERIAN AGAMA REPUBLIK INDONESIA
INSTITUT AGAMA ISLAM NEGERI SORONG



AS BUILT DRAWING

PAKET PEKERJAAN :

KONTRUKSI FISIK GEDUNG PERPUSTAKAAN, RISET DAN DIGITAL

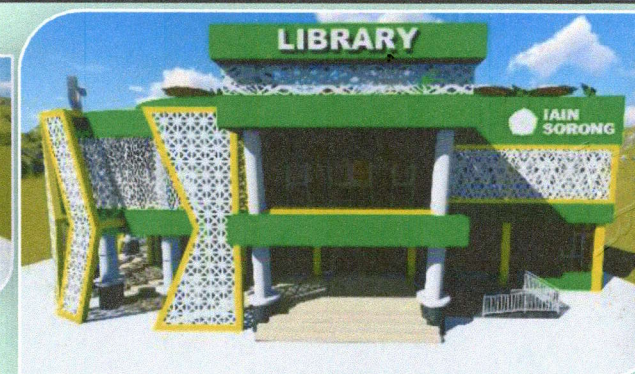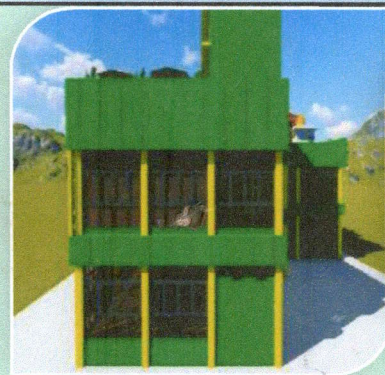

KONTRAKTOR PELAKSANA :



**PT. Alia Putra Perkasa-
CV. Susmare Mandiri, KSO**



Jl. Cendrawasih No.4, Kel. Klawuyuk, Kec. Sorong Timur, Kota Sorong, Prov. Papua Barat Daya



KEMENTERIAN AGAMA REPUBLIK INDONESIA
INSTITUT AGAMA ISLAM NEGERI SORONG



AS BUILT DRAWING

PAKET PEKERJAAN :

KONTRUKSI FISIK GEDUNG PERPUSTAKAAN, RISET DAN DIGITAL

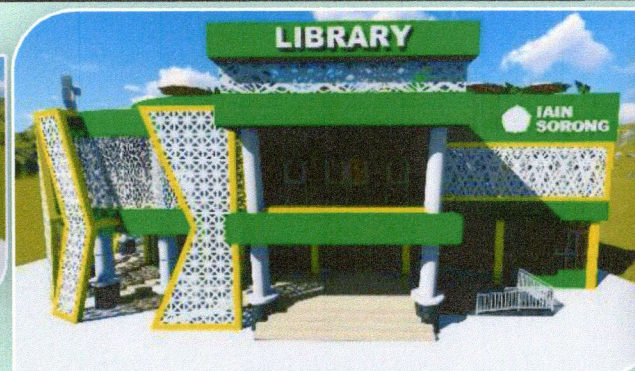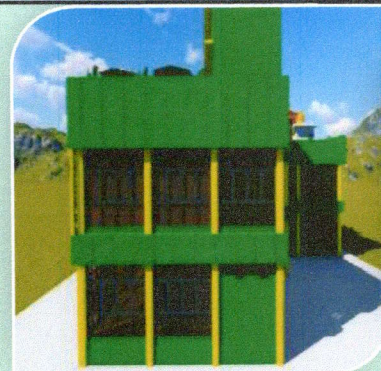


KONTRAKTOR PELAKSANA :



**PT. Alia Putra Perkasa-
CV. Susmare Mandiri, KSO**



Jl. Cendrawasih No.4, Kel. Klawuyuk, Kec. Sorong Timur, Kota Sorong, Prov. Papua Barat Daya

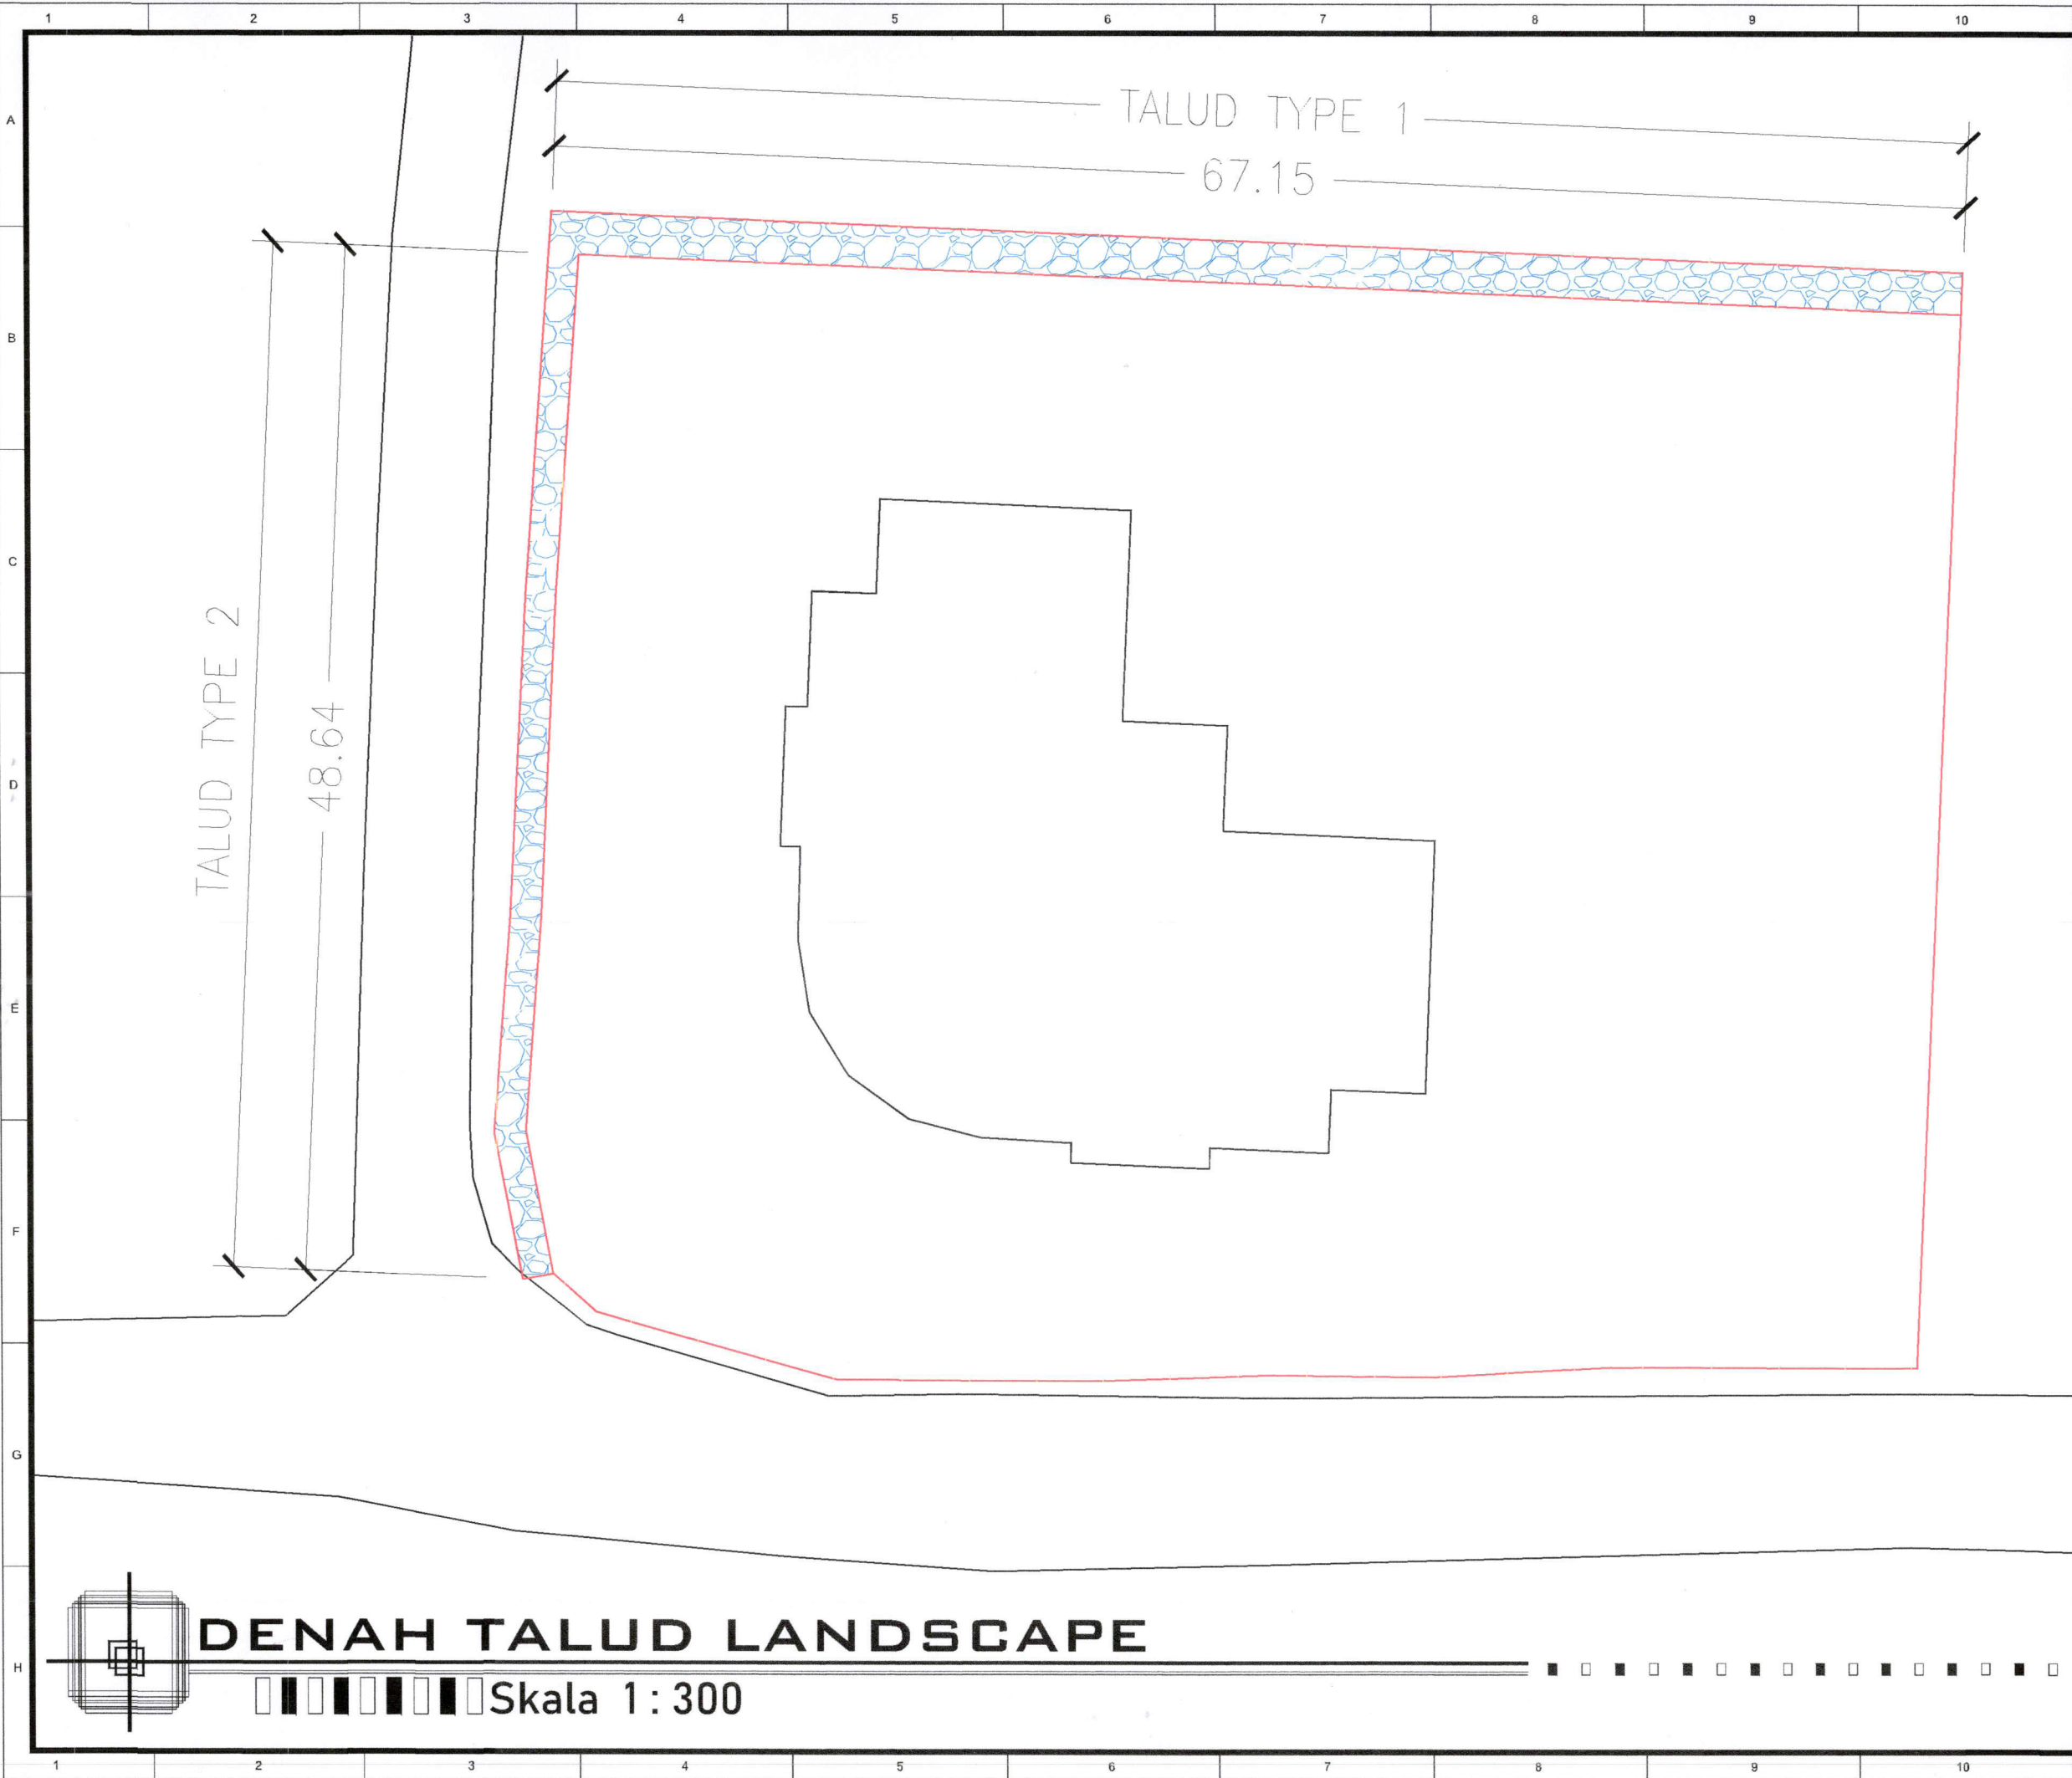

DENAH TALUD LANDSCAPE

Skala 1 : 300

AS BUILT DRAWING

PEMBERI TUGAS :



PEKERJAAN :

GEDUNG PERPUSTAKAAN, RISET, & DIGITAL

LOKASI : IAIN - SORONG

ALAMAT : JL. SORONG-KLAMONO KILOMETER 17

KEL. : KLABLIM

KEC. : SORONG TIMUR


TAHUN : 2023

DISETUJU OLEH :

KEMENTERIAN AGAMA REPUBLIK INDONESIA
INSTITUT AGAMA ISLAM NEGERI SORONG
PEJABAT PEMBUAT KOMITMEN



DIPERIKSA OLEH :

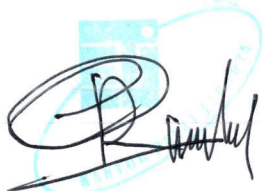

NI KADEK ASTARIANI
Team Leader

DIBUAT OLEH :

PT. ALIA PUTRA PERKASA



CV. SUSMARE MANDIRI

Ir. MUKMIN, MM.
Manager Proyek

CATATAN :

JUDUL GAMBAR		SKALA
DENAH TALUD LANDSCAPE		1 : 300
KODE GAMBAR	NO. GAMBAR	JUMLAH GAMBAR
STR	01	

AS BUILT DRAWING

PEMBERI TUGAS :


**INSTITUT AGAMA NEGERI
(IAIN) SORONG**

PEKERJAAN :

GEDUNG PERPUSTAKAAN, RISET, & DIGITAL

LOKASI : IAIN - SORONG

ALAMAT : JL. SORONG-KLAMONO KILOMETER 17

KEL. : KLABLIM

KEC. : SORONG TIMUR

TAHUN : 2023

DISETUJU OLEH :

KEMENTERIAN AGAMA REPUBLIK INDONESIA
INSTITUT AGAMA ISLAM NEGERI SORONG
PEJABAT PEMBUAT KOMITMEN



DIPERIKSA OLEH :




NI KADEK ASTARIANI
Team Leader

DIBUAT OLEH :

PT. ALIA PUTRA PERKASA
“ KSO ”
CV. SUSMARE MANDIRI
Ir. MUKMIN, MM.
Manager Proyek


CATATAN :

JUDUL GAMBAR		SKALA
DETAIL TALUD		1 : 25
KODE GAMBAR	NO. GAMBAR	JUMLAH GAMBAR
STR	02	

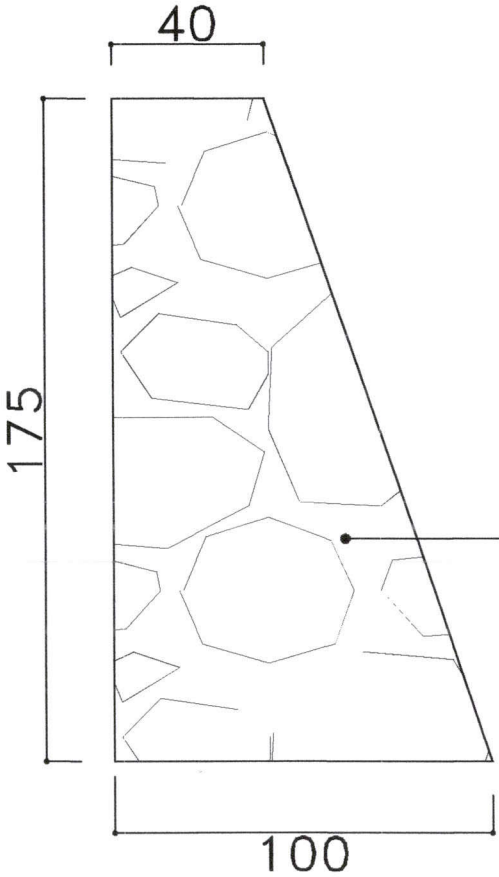


PONDASI BATU BELAH

DETAIL TALUD TYPE 1
SKALA 1 : 50

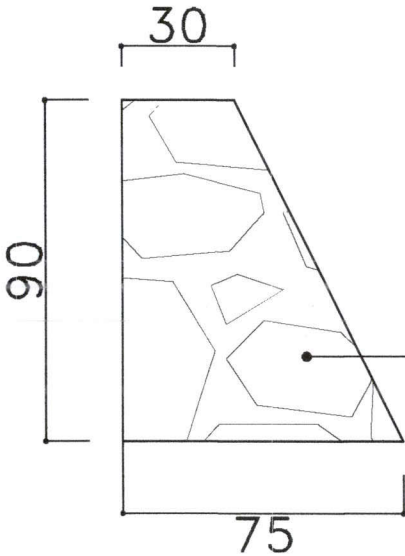

PONDASI BATU BELAH

DETAIL TALUD TYPE 2
SKALA 1 : 50

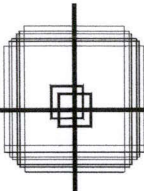


DETAIL TALUD

Skala 1 : 25

DENAH TIANG PANCANG

Skala 1 : 120

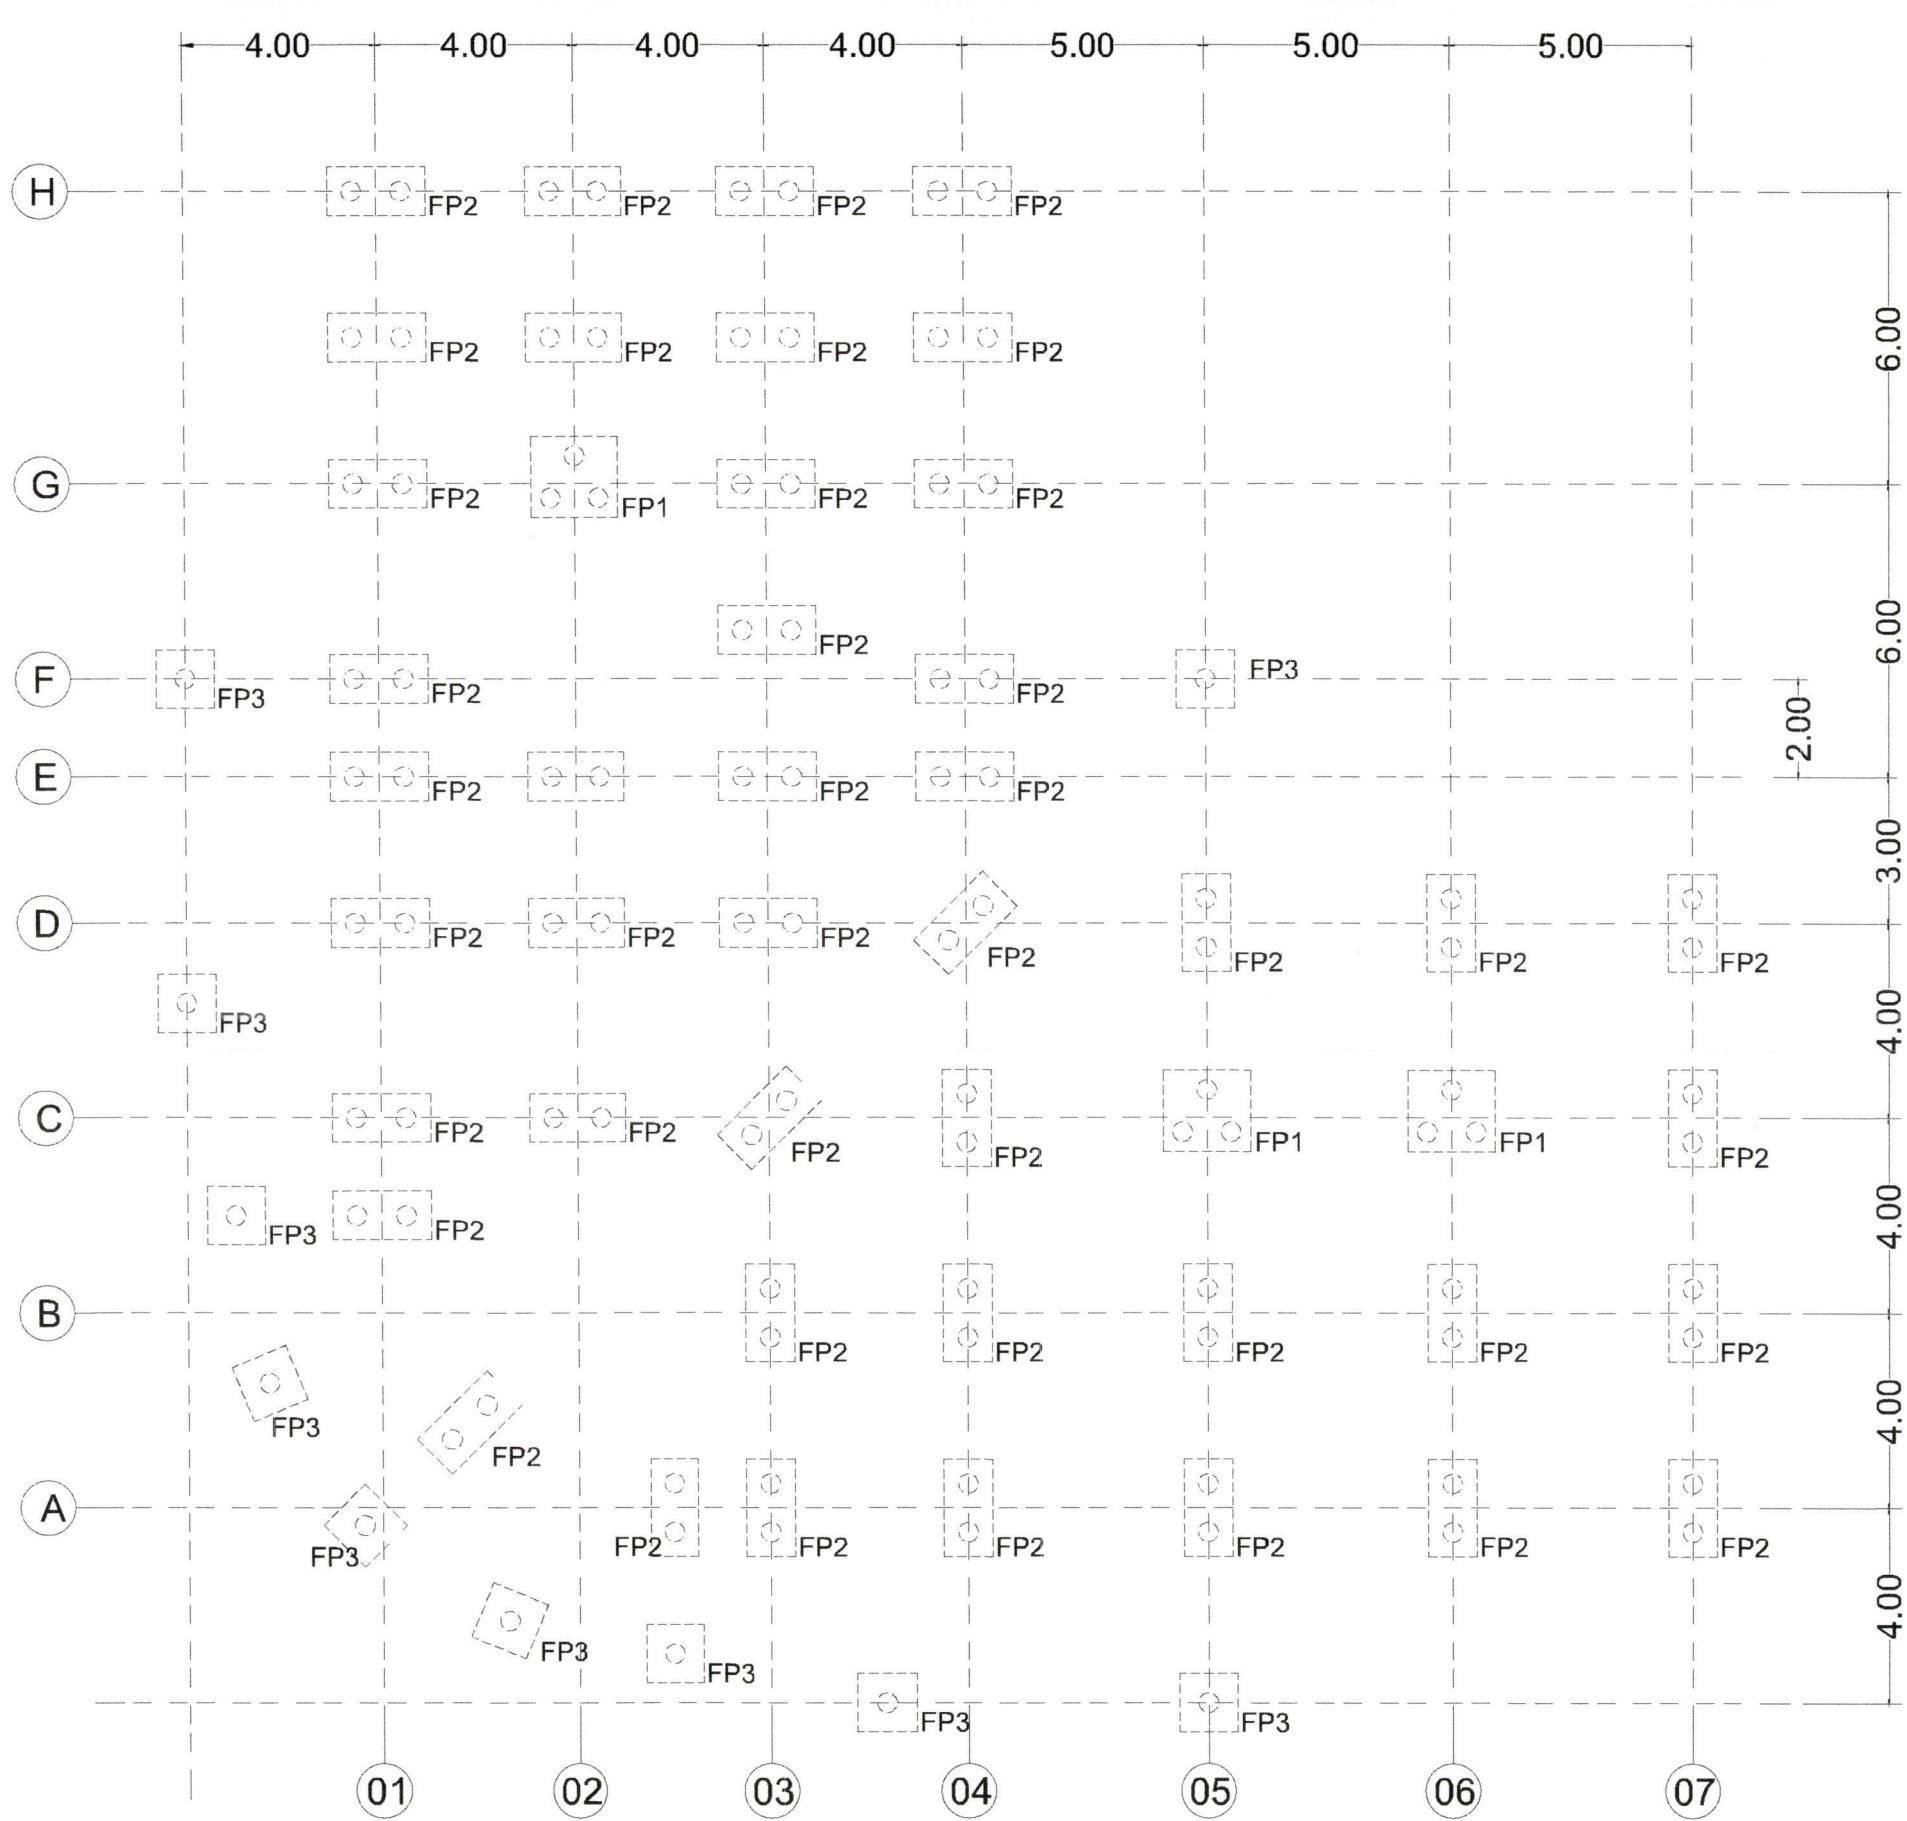

AS BUILT DRAWING

PEMBERI TUGAS :



INSTITUT AGAMA NEGERI
(IAIN) SORONG

PEKERJAAN :

GEDUNG PERPUSTAKAAN, RISET, & DIGITAL

LOKASI : IAIN - SORONG

ALAMAT : JL. SORONG-KLAMONO KILOMETER 17

KEL. : KLABLIM

KEC. : SORONG TIMUR

TAHUN : 2023

DISETUJU OLEH :

KEMENTERIAN AGAMA REPUBLIK INDONESIA
INSTITUT AGAMA ISLAM NEGERI SORONG
PEJABAT PEMBUAT KOMITMEN


RADEH SAHID
DIPERIKSA OLEH :



NI KADEK ASTARIANI
Team Leader


DIBUAT OLEH :

PT. ALIA PUTRA PERKASA
" KSO "
CV. SUSMARE MANDIRI
Ir. MUKMIN, MM.
Manager Proyek

CATATAN :

JUDUL GAMBAR		SKALA
DETAIL TALUD		1 : 25
KODE GAMBAR	NO. GAMBAR	JUMLAH GAMBAR
STR	03	

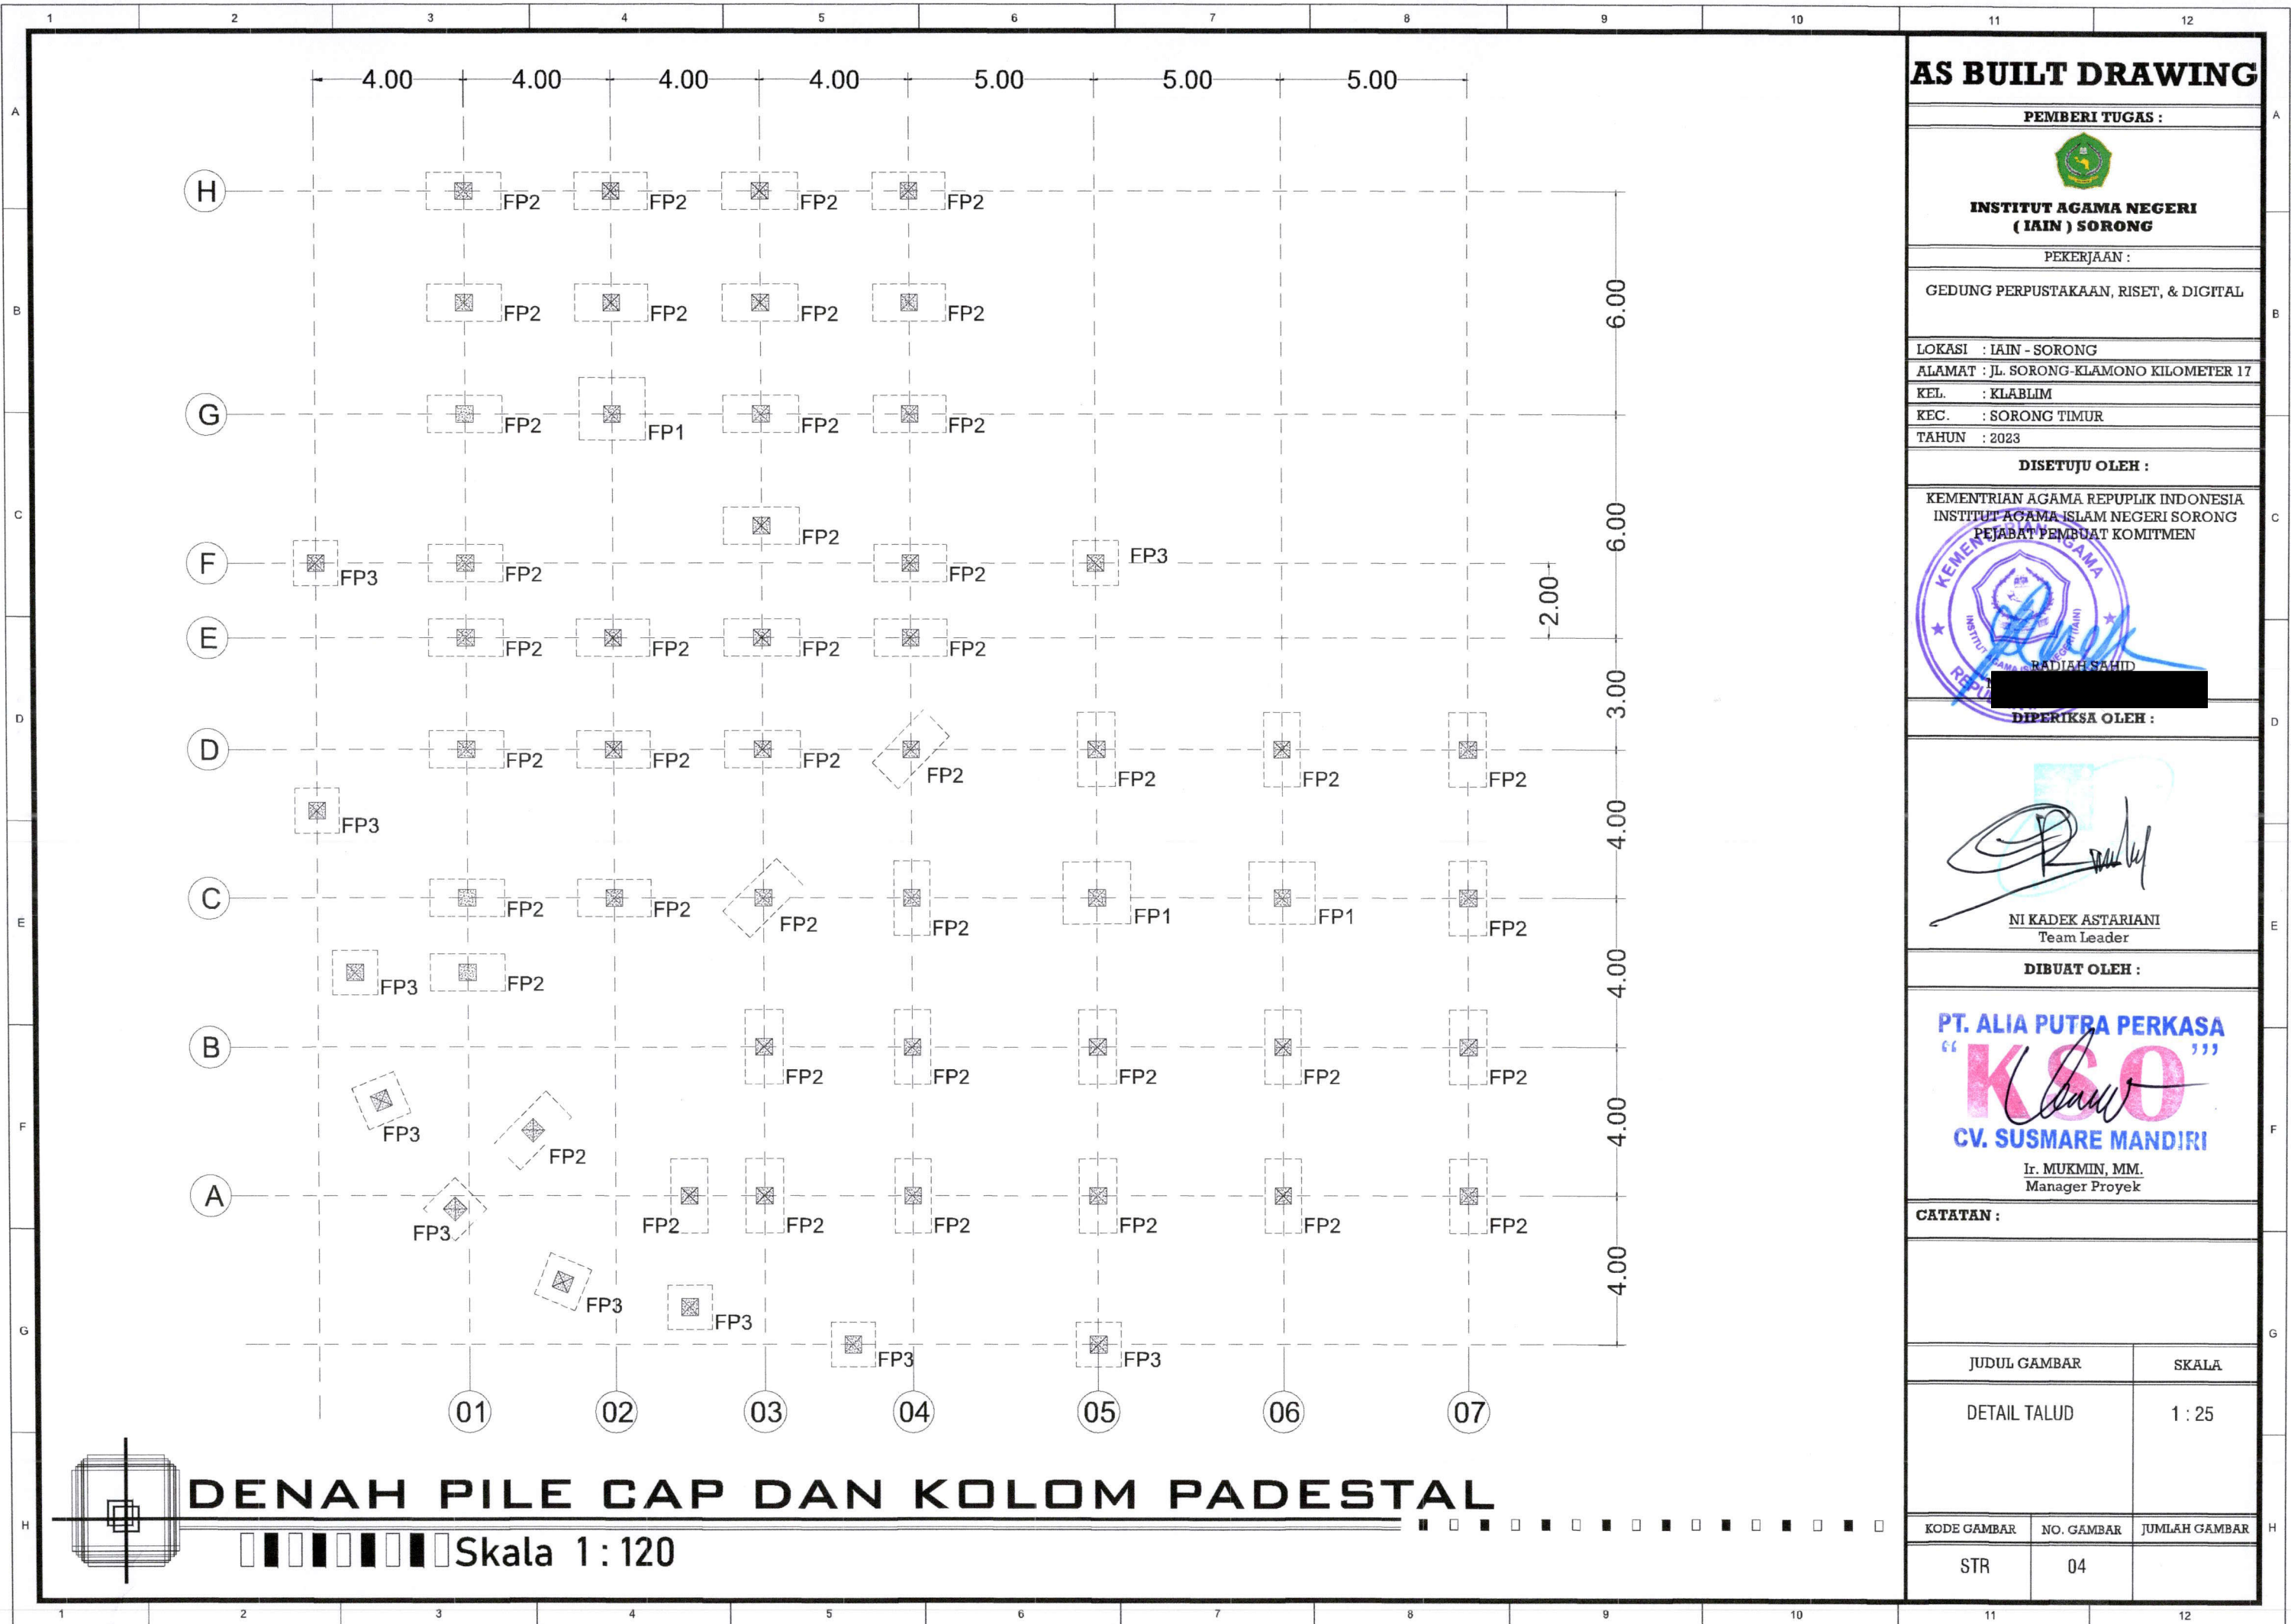

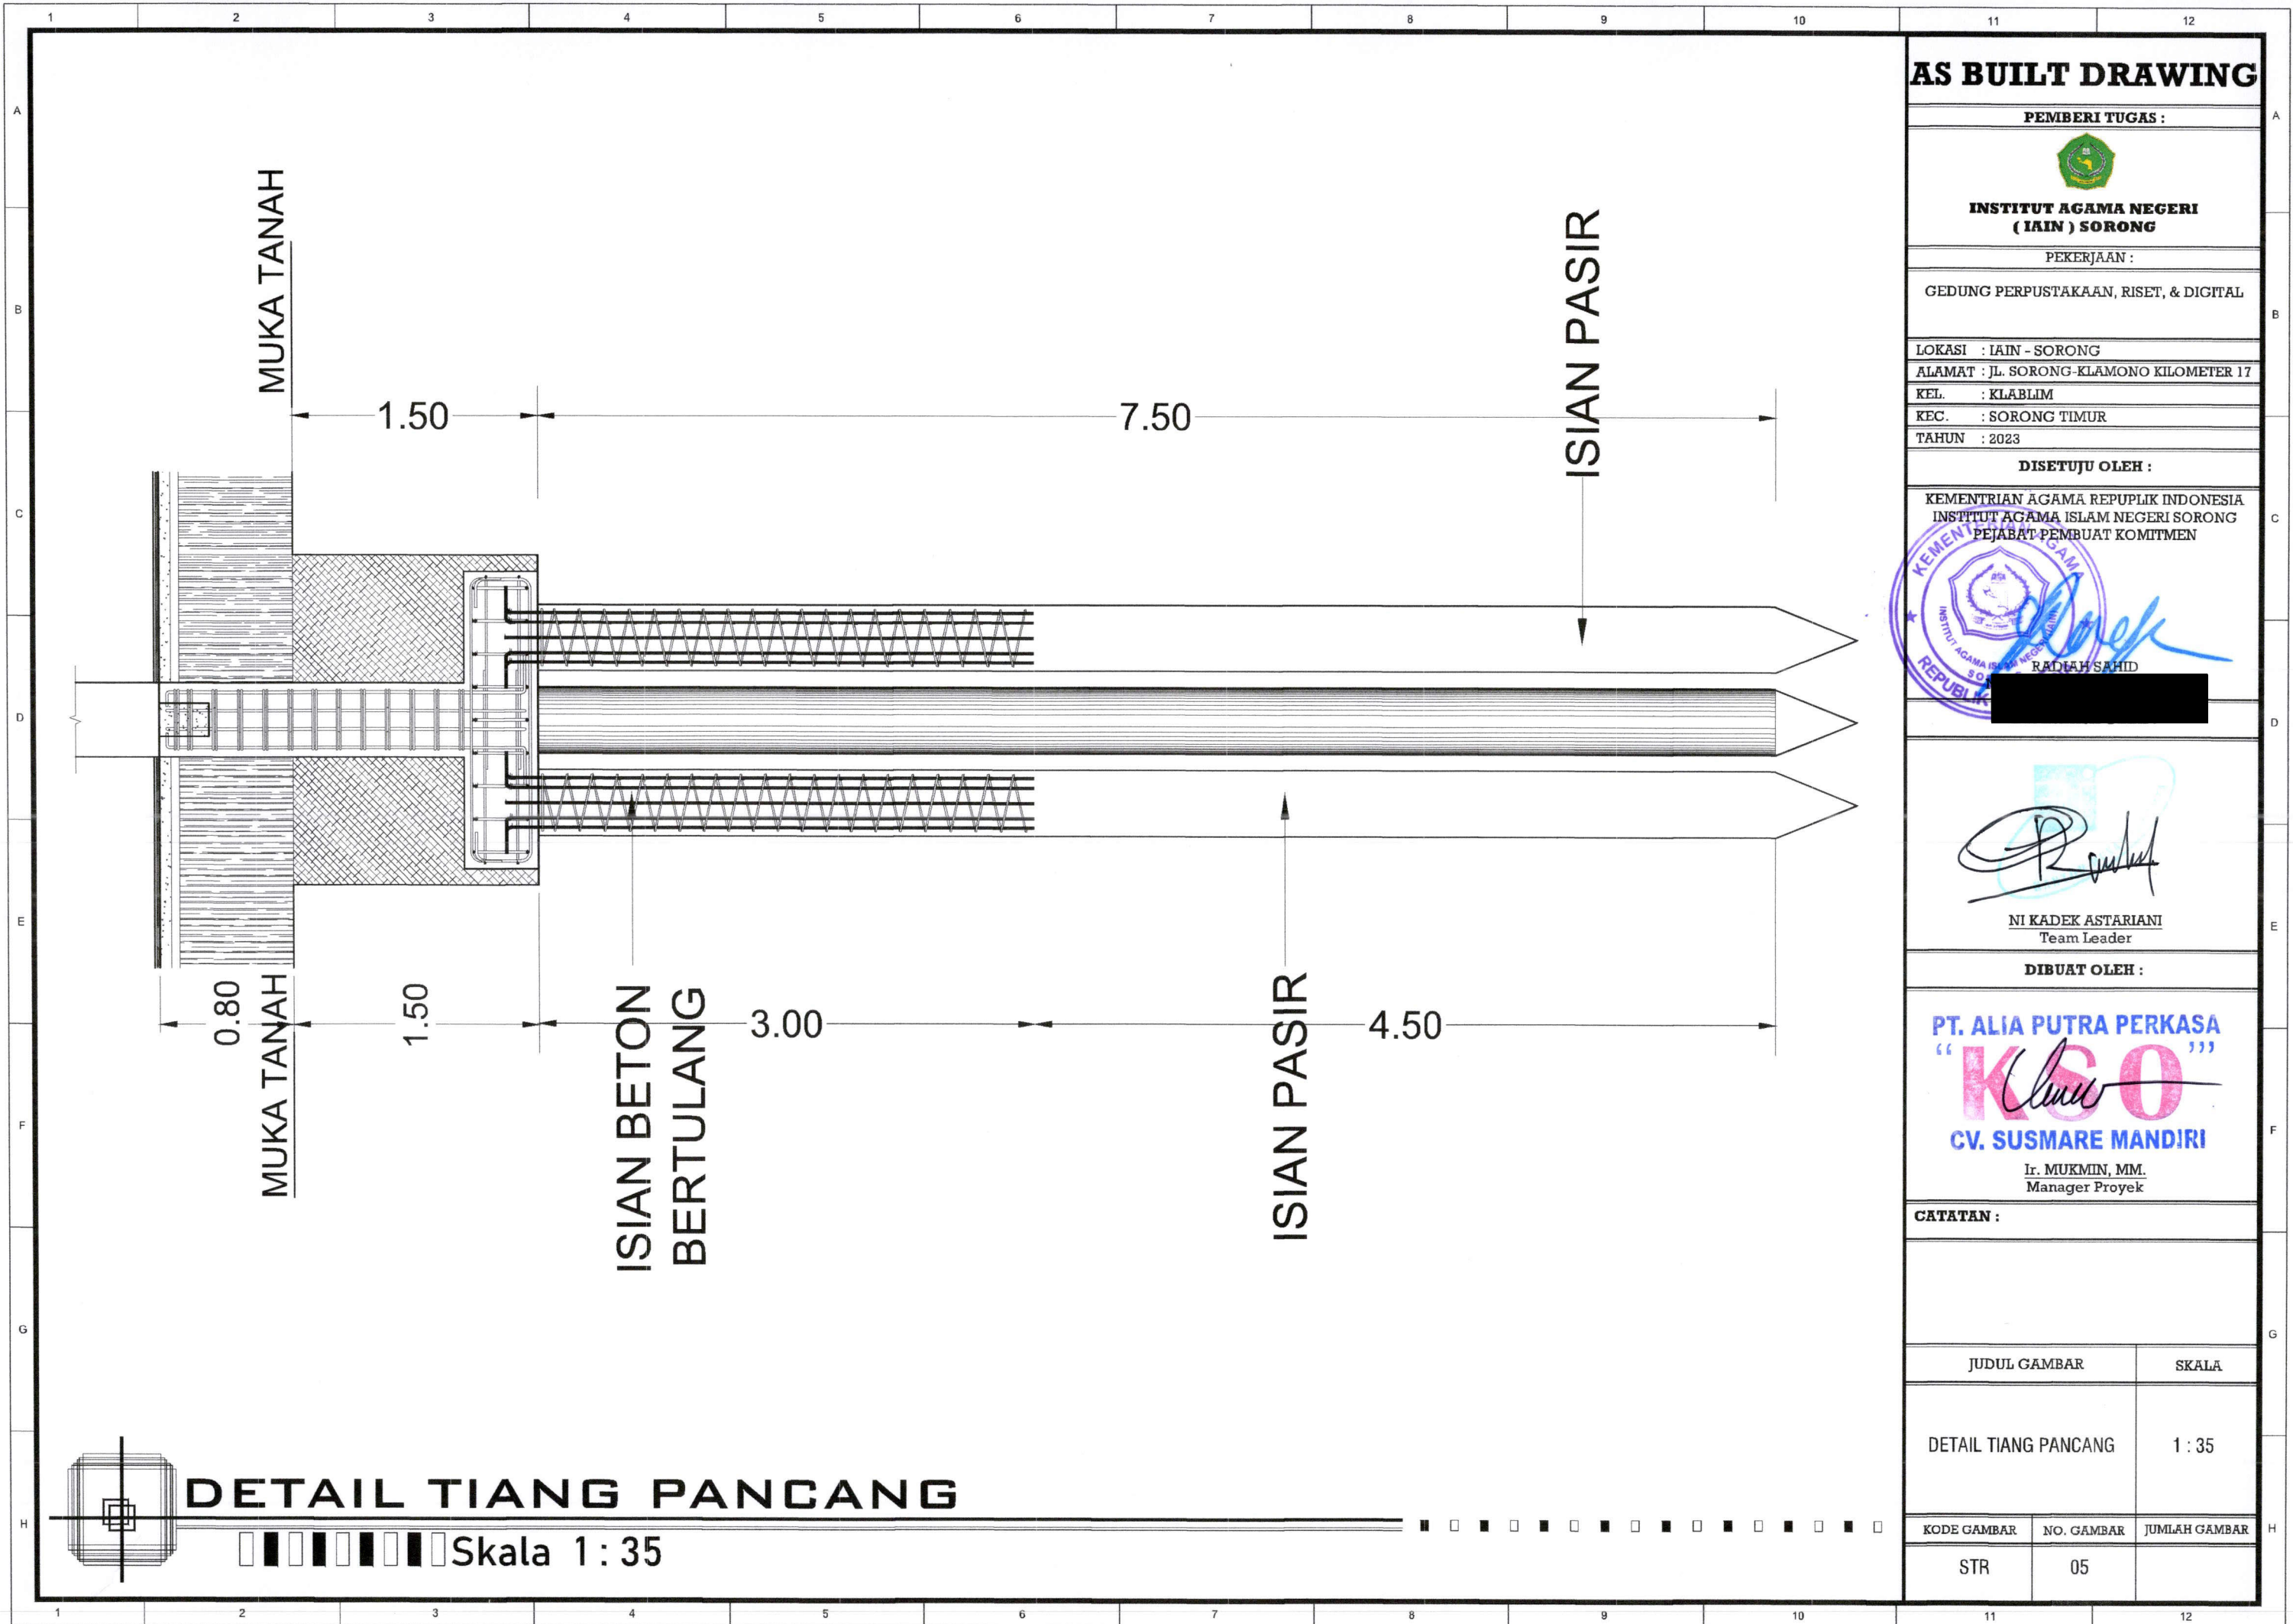

AS BUILT DRAWING

PEMBERI TUGAS :



INSTITUT AGAMA NEGERI
(IAIN) SORONG

PEKERJAAN :

GEDUNG PERPUSTAKAAN, RISET, & DIGITAL

LOKASI : IAIN - SORONG

ALAMAT : JL. SORONG-KLAMONO KILOMETER 17

KEL. : KLABLIM

KEC. : SORONG TIMUR

TAHUN : 2023

DISETUJU OLEH :

KEMENTERIAN AGAMA REPUBLIK INDONESIA
INSTITUT AGAMA ISLAM NEGERI SORONG
PEJABAT PEMBUAT KOMITMEN



NI KADEK ASTARIANI
Team Leader

DIBUAT OLEH :

PT. ALIA PUTRA PERKASA
" KSO "

CV. SUSMARE MANDIRI

Ir. MUKMIN, MM.
Manager Proyek

CATATAN :

JUDUL GAMBAR

SKALA

DETAIL TIANG PANCANG

1 : 35

KODE GAMBAR

NO. GAMBAR

JUMLAH GAMBAR

STR

05

AS BUILT DRAWING

PEMBERI TUGAS :

INSTITUT AGAMA NEGERI
(IAIN) SORONG

PEKERJAAN :

GEDUNG PERPUSTAKAAN, RISET, & DIGITAL

LOKASI : IAIN - SORONG

ALAMAT : JL. SORONG-KLAMONO KILOMETER 17

KEL. : KLABLIM

KEC. : SORONG TIMUR

TAHUN : 2023

DISETUJU OLEH :

KEMENTERIAN AGAMA REPUBLIK INDONESIA
INSTITUT AGAMA ISLAM NEGERI SORONG
PEJABAT PEMBUAT KOMITMEN



NI KADEK ASTARIANI
Team Leader

DIBUAT OLEH :

PT. ALIA PUTRA PERKASA
" KSO "
CV. SUSMARE MANDIRI

Ir. MUKMIN, MM.
Manager Proyek

CATATAN :

JUDUL GAMBAR

SKALA

DETAIL PILE CAP FP1

1 : 25

KODE GAMBAR


NO. GAMBAR

JUMLAH GAMBAR


STR

06

POT. - A (FP1)
SKALA 1:25

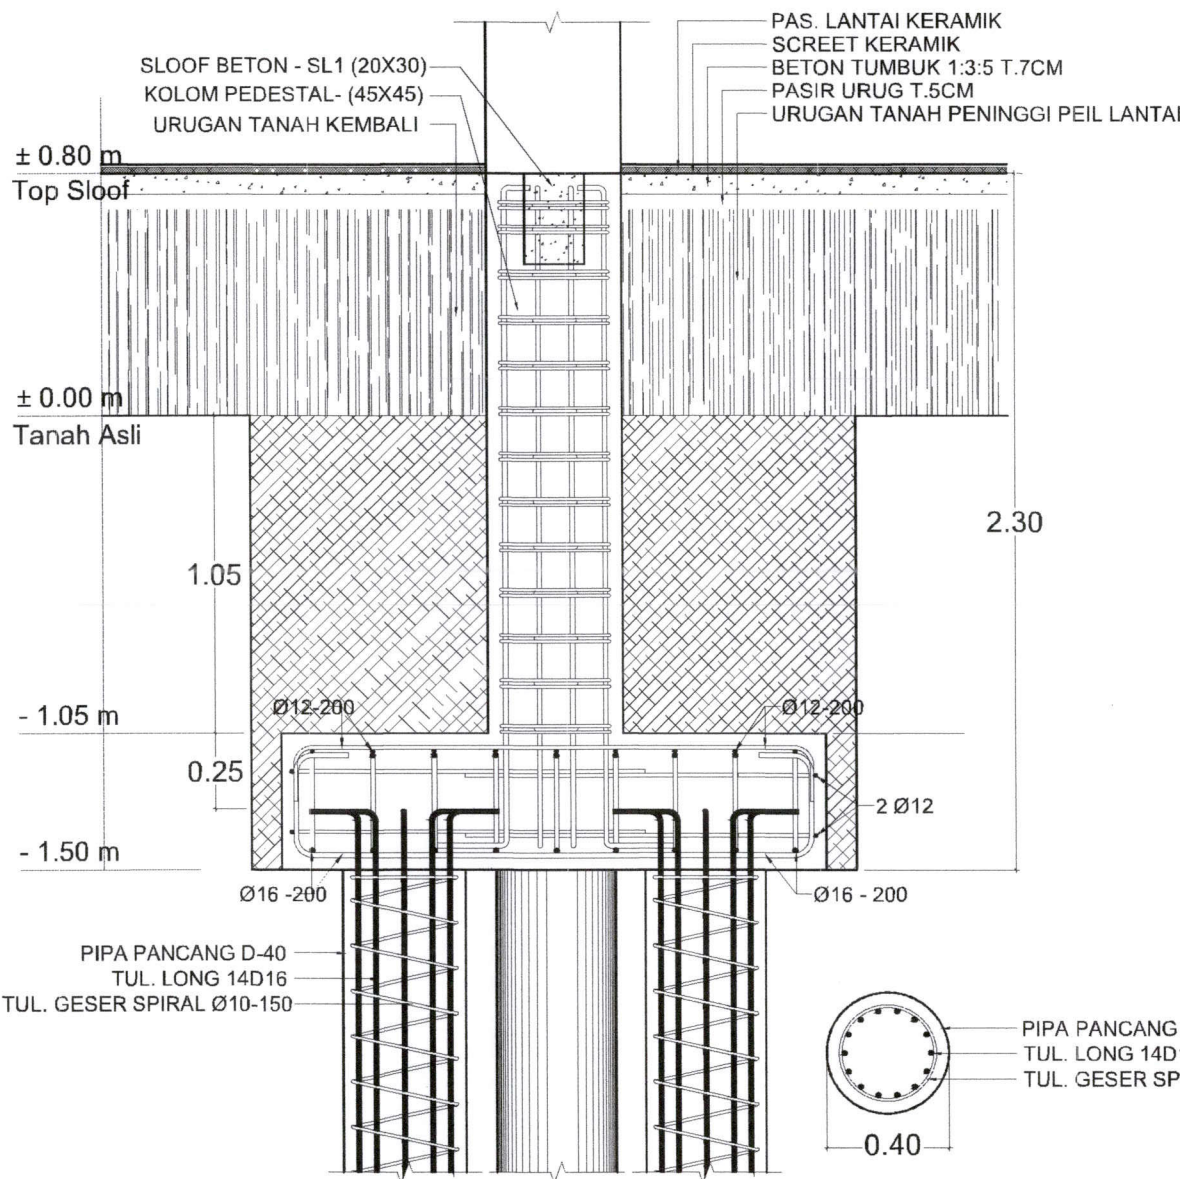


DETAIL PILE CAP TYPE - FP1
SKALA 1:25

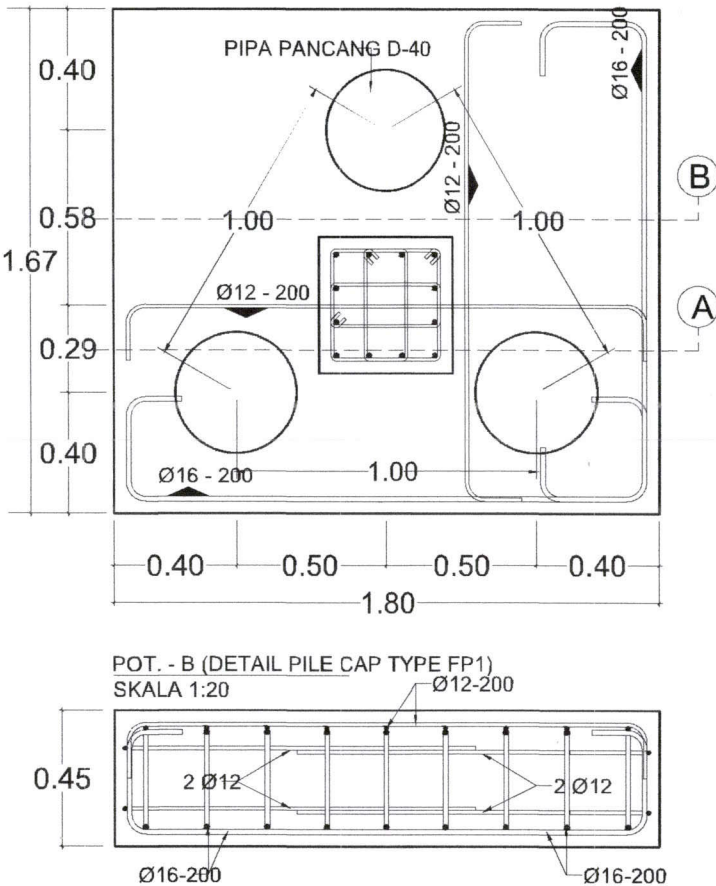



DETAIL PILE CAP FP1

Skala 1 : 25

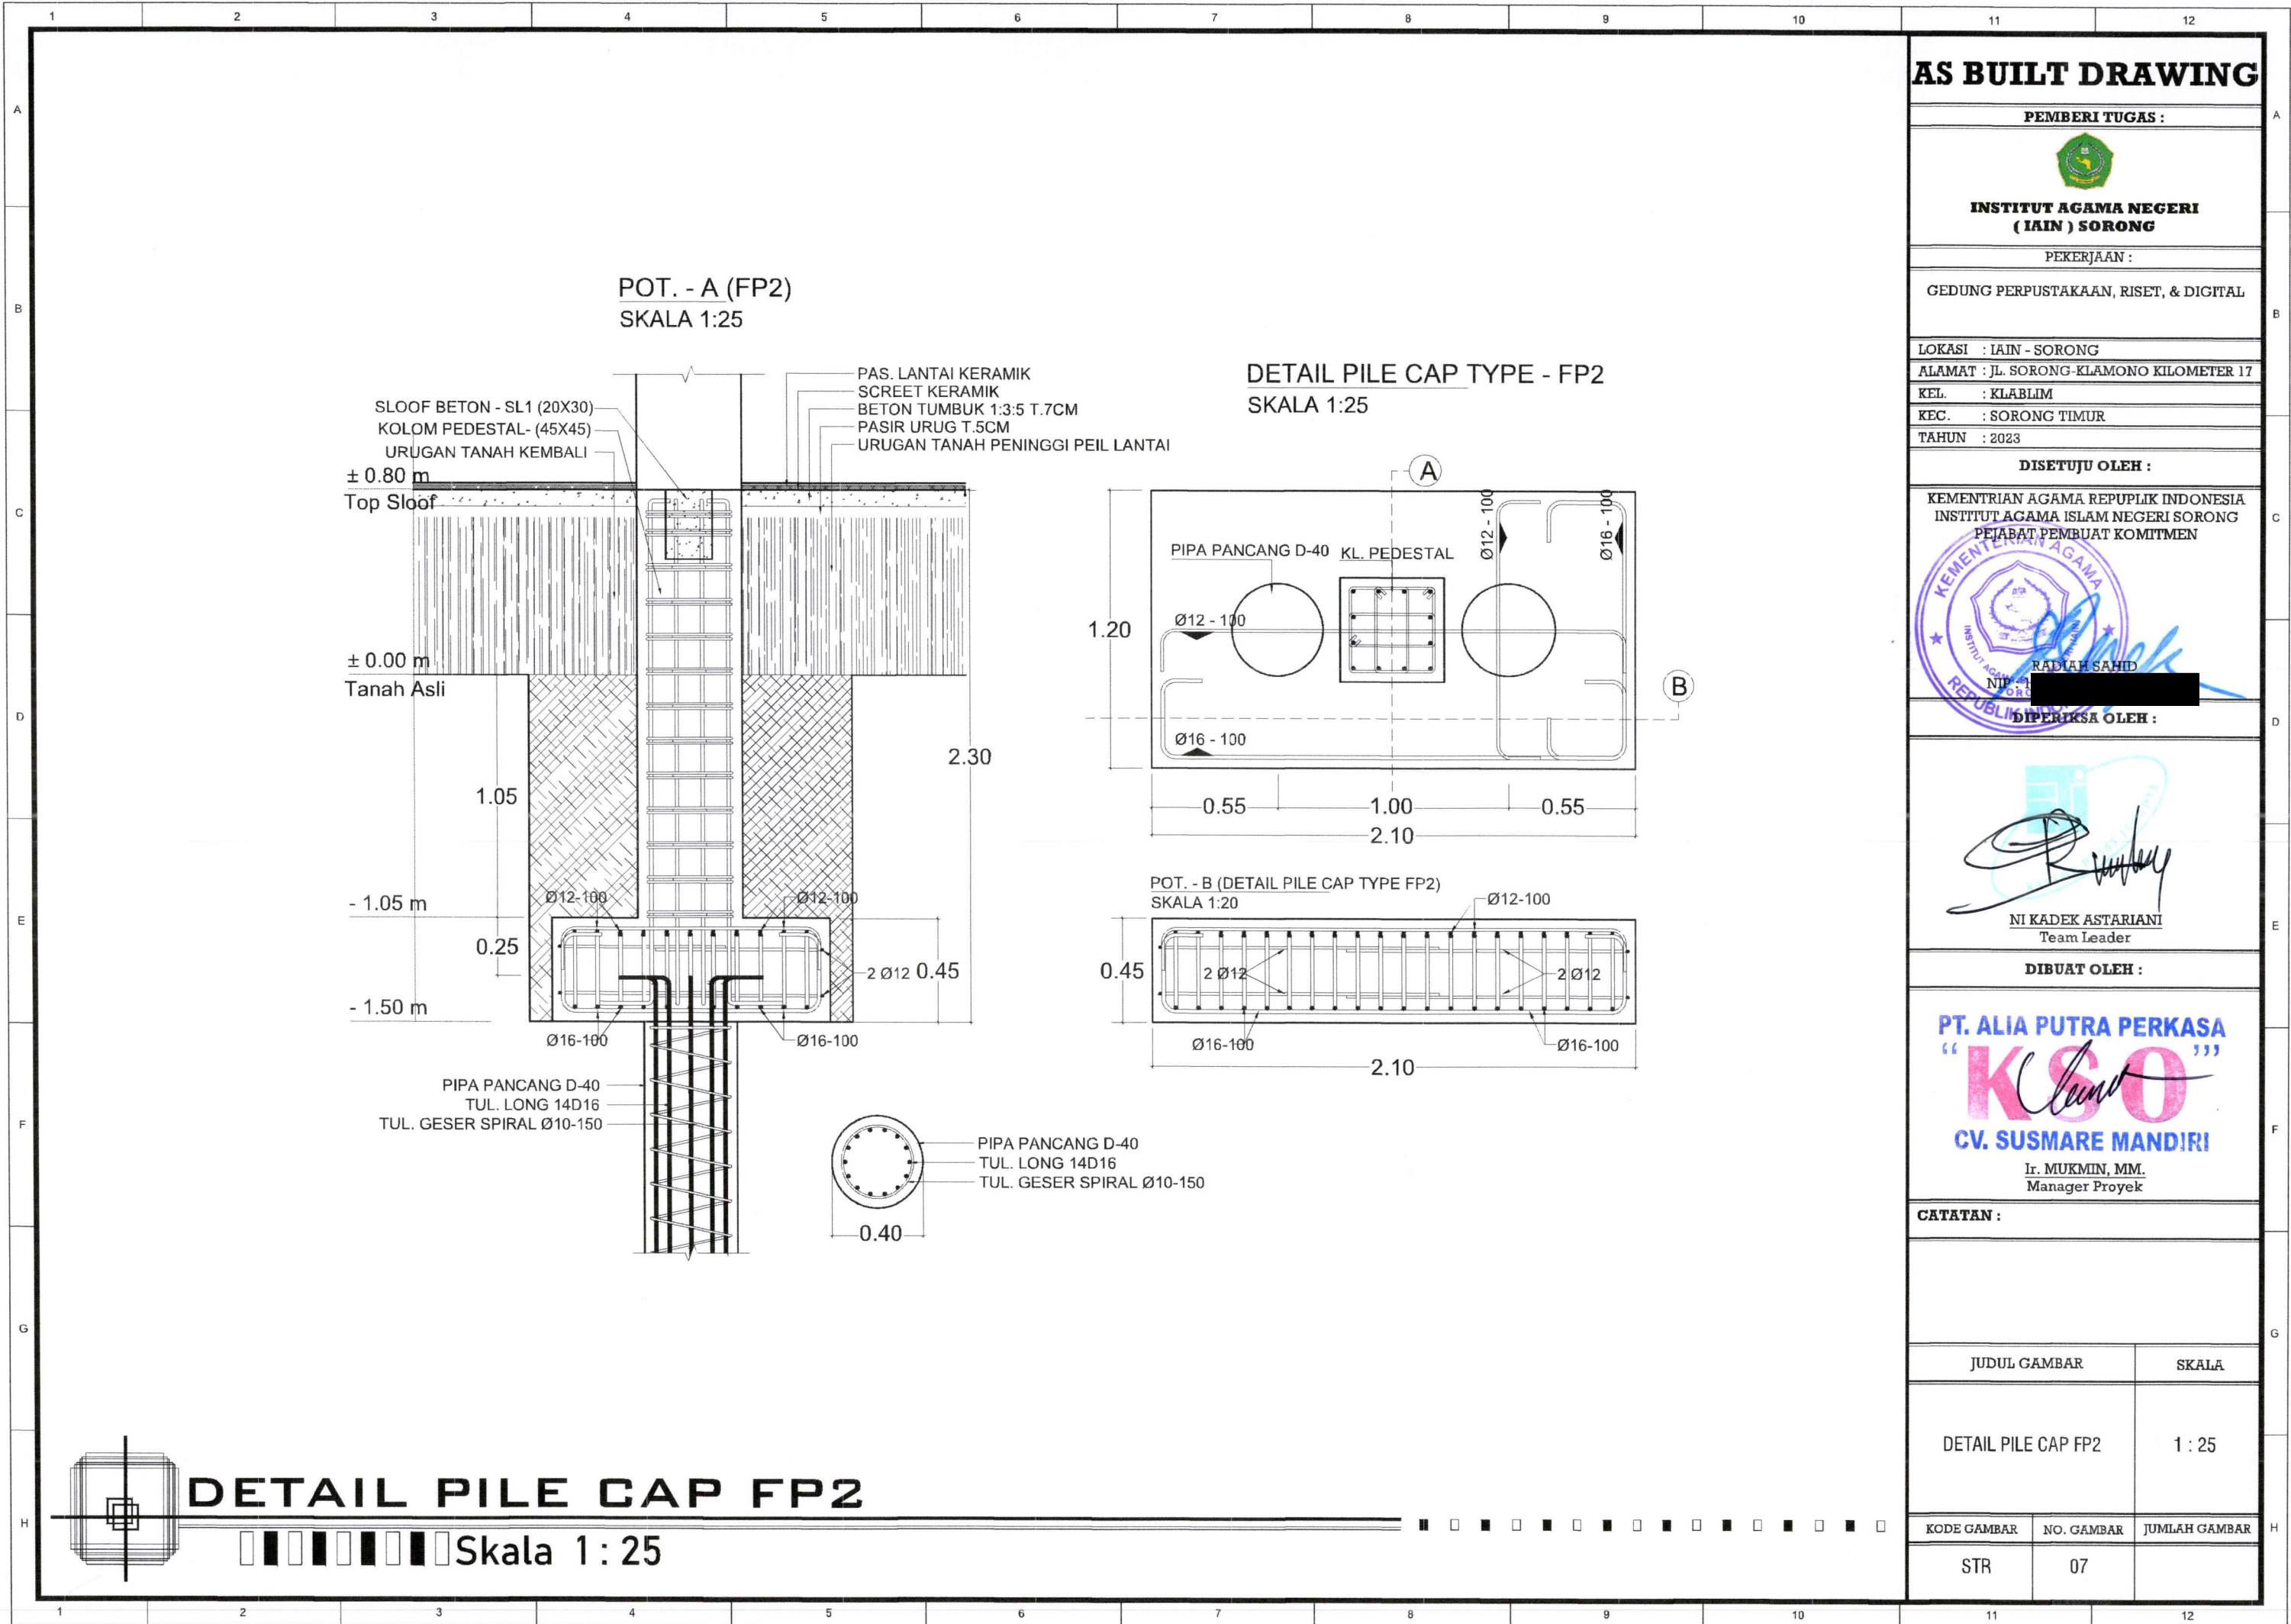


[illegible]


Pot - A. (S 08)
Skala 1:10

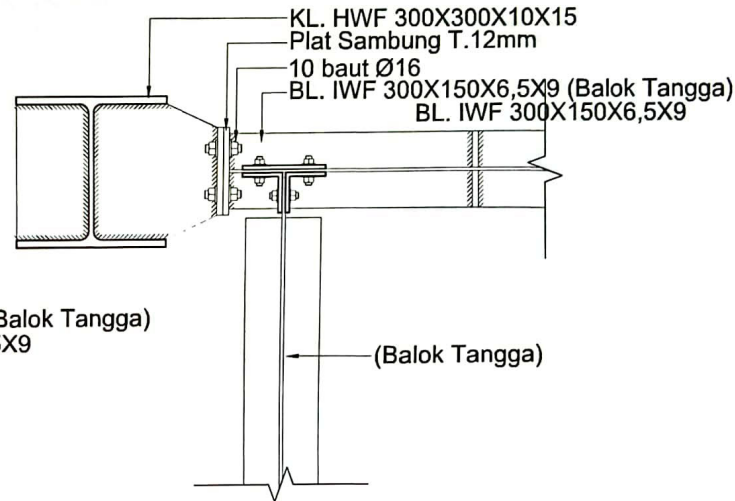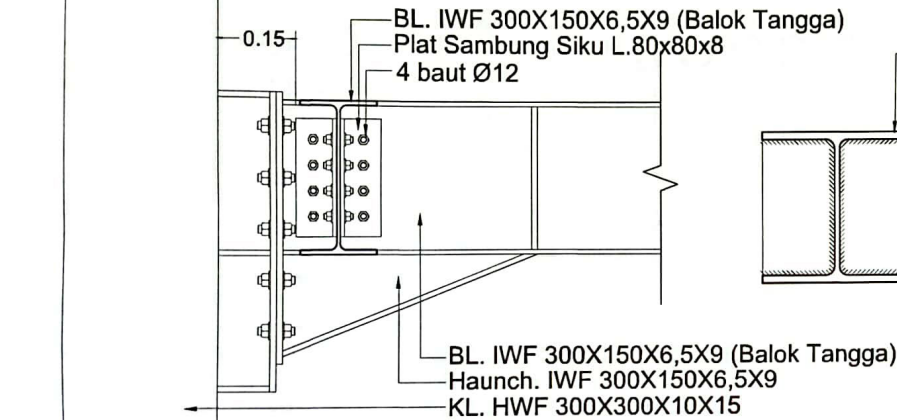

Det. - Sambungan (08) tangga
Skala 1:10

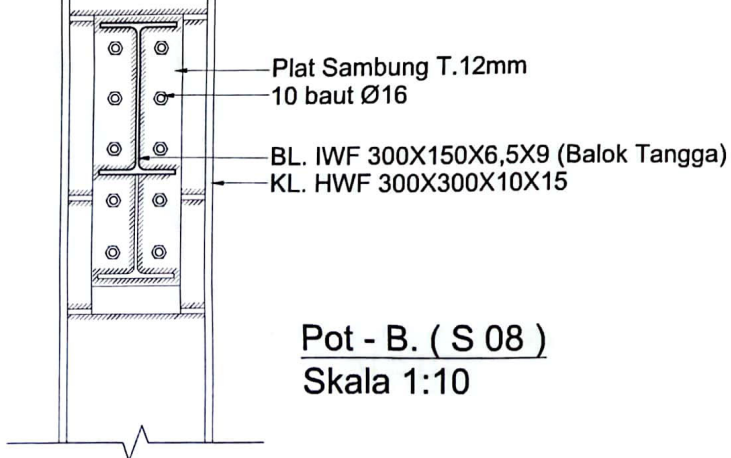

Pot - B. (S 08)
Skala 1:10

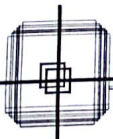

DETAIL SAMBUNGAN 8

Skala 1:10

AS BUILT DRAWING

PEMBERI TUGAS :



INSTITUT AGAMA NEGERI
(IAIN) SORONG

PEKERJAAN :

GEDUNG PERPUSTAKAAN, RISET, & DIGITAL

LOKASI : IAIN - SORONG

ALAMAT : JL. SORONG-KLAMONO KILOMETER 17

KEL. : KLABILIM

KEC. : SORONG TIMUR

TAHUN : 2023

DISETUJUI OLEH :

KEMENTERIAN AGAMA REPUBLIK INDONESIA
INSTITUT AGAMA ISLAM NEGERI SORONG
PEJABAT PEMBUAT KOMITMEN



DIPERIKSA OLEH :


NI KADEK ASTARIANI
Team Leader

DIBUAT OLEH :

PT. ALIA PUTRA PERKASA


“ KSO ”

CV. SUSMARE MANDIRI

Ir. MUKMIN, MM.
Manager Proyek

CATATAN :

JUDUL GAMBAR		SKALA
DETAIL SAMBUNGAN 8		1 : 10
KODE GAMBAR		NO. GAMBAR
STR		48

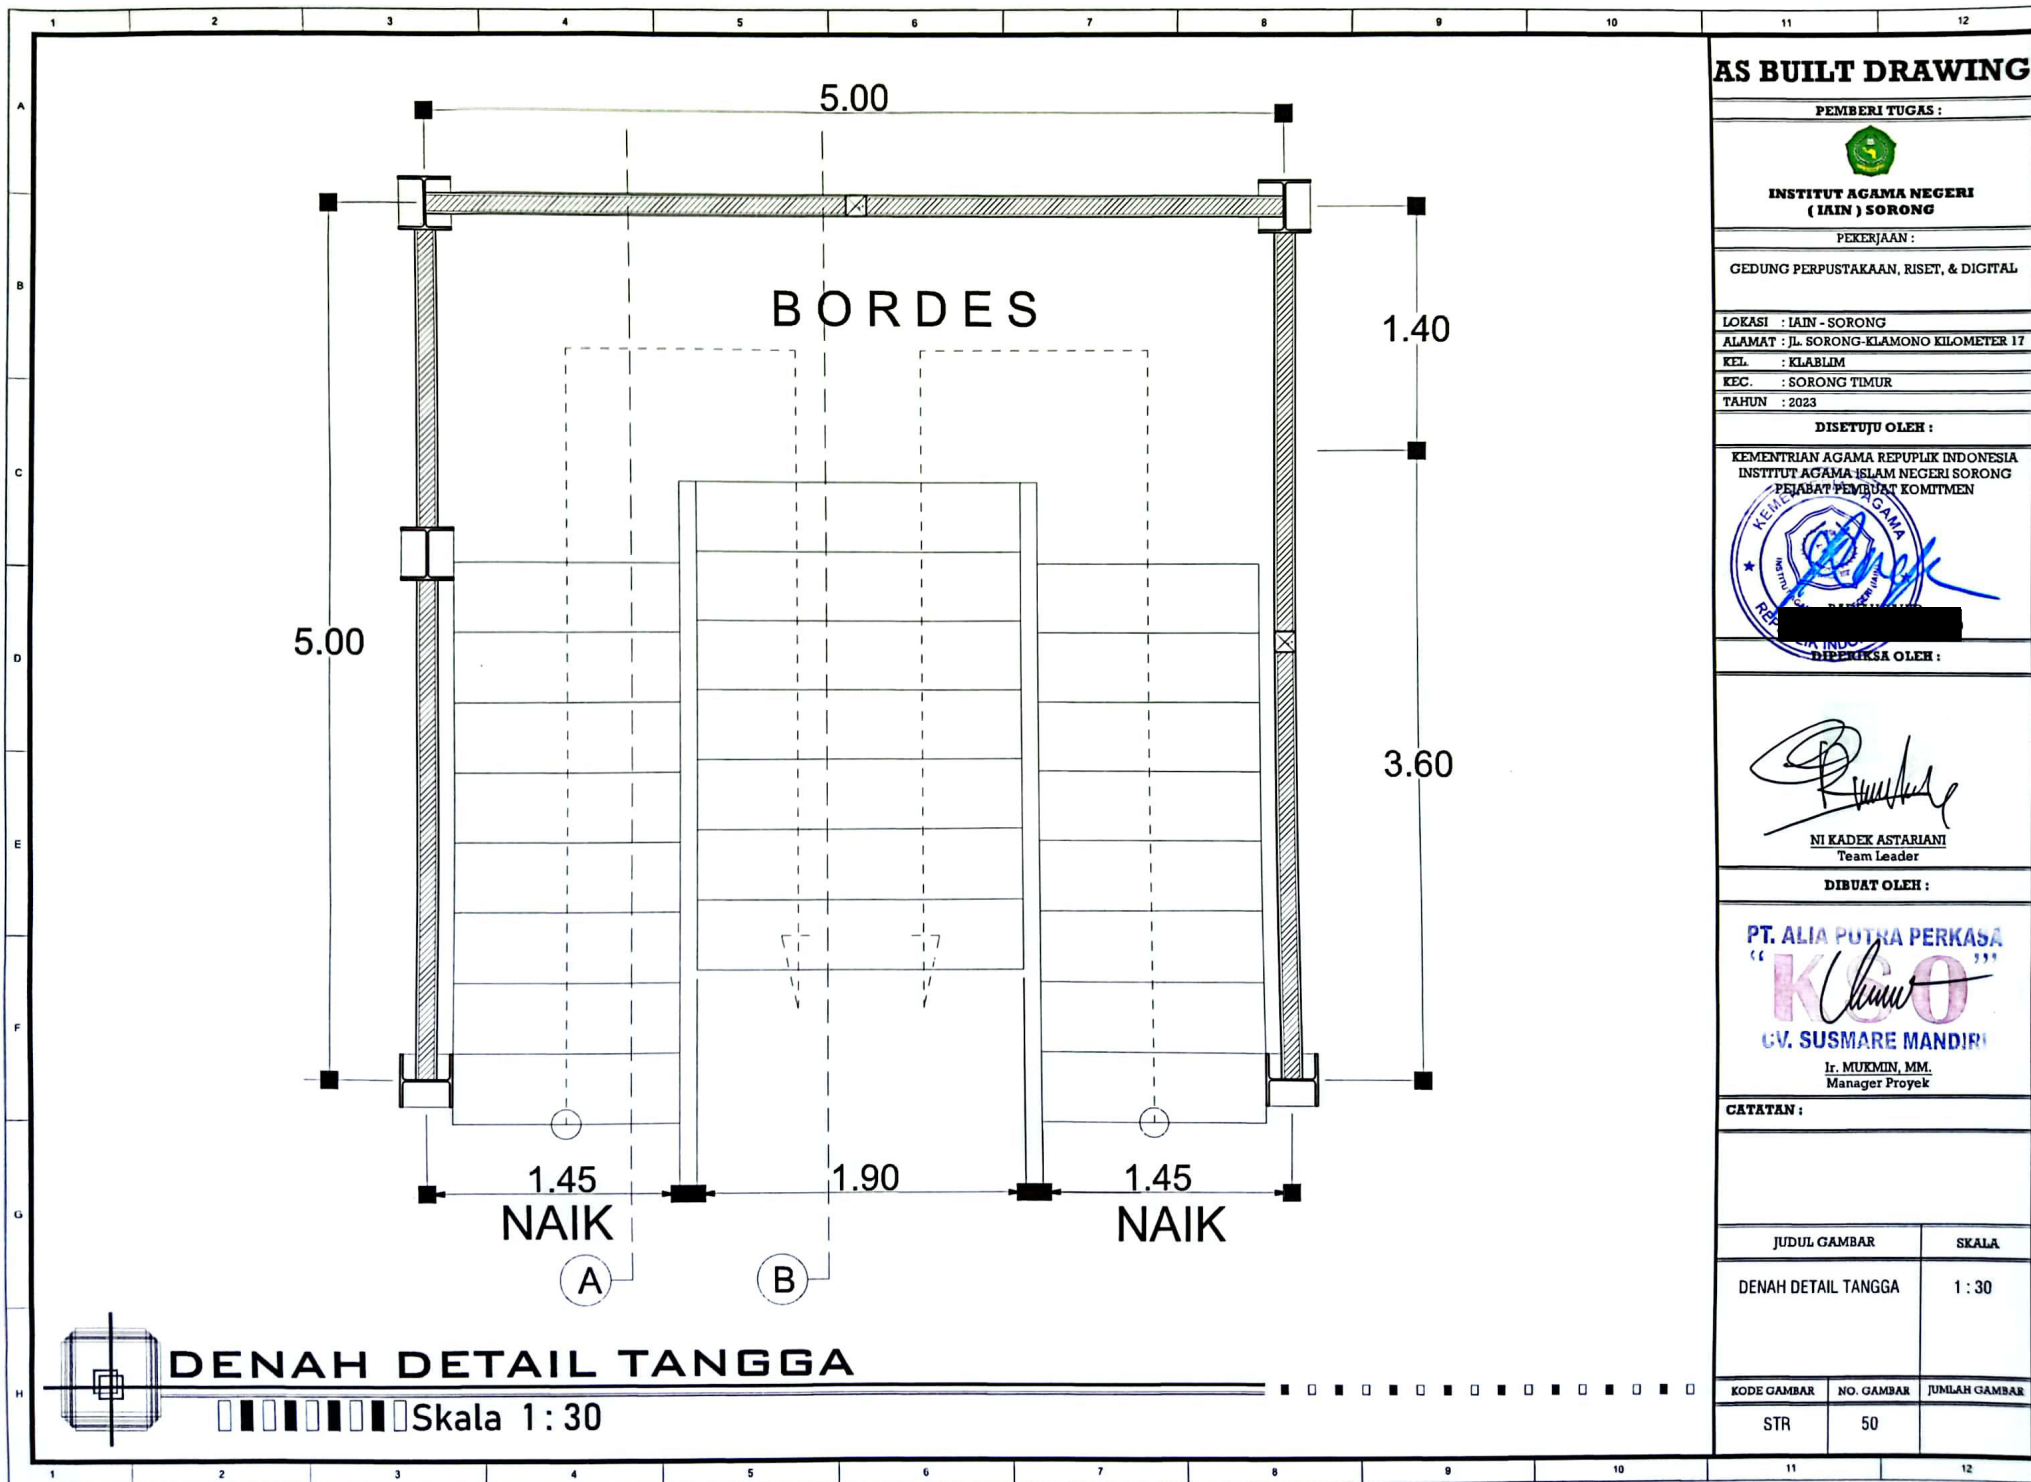

AS BUILT DRAWING

PEMBERI TUGAS :



**INSTITUT AGAMA NEGERI
(IAIN) SORONG**

PEKERJAAN :

GEDUNG PERPUSTAKAAN, RISET, & DIGITAL

LOKASI : IAIN - SORONG

ALAMAT : JL. SORONG-KLAMONO KILOMETER 17

KEL. : KLABLIM

KEC. : SORONG TIMUR

TAHUN : 2023

DISETUJU OLEH :

KEMENTERIAN AGAMA REPUBLIK INDONESIA
INSTITUT AGAMA ISLAM NEGERI SORONG
PEJABAT PEMBUAT KOMITMEN



DIPERIKSA OLEH :

[Signature]

NI KADEK ASTARIANI
Team Leader

DIBUAT OLEH :

PT. ALIA PUTRA PERKASA

[Signature]

CV. SUSMARE MANDIRI

Ir. MUKMIN, MM.
Manager Proyek

CATATAN :

JUDUL GAMBAR

SKALA

DENAH DETAIL TANGGA

1 : 30


KODE GAMBAR

NO. GAMBAR

JUMLAH GAMBAR


STR

50

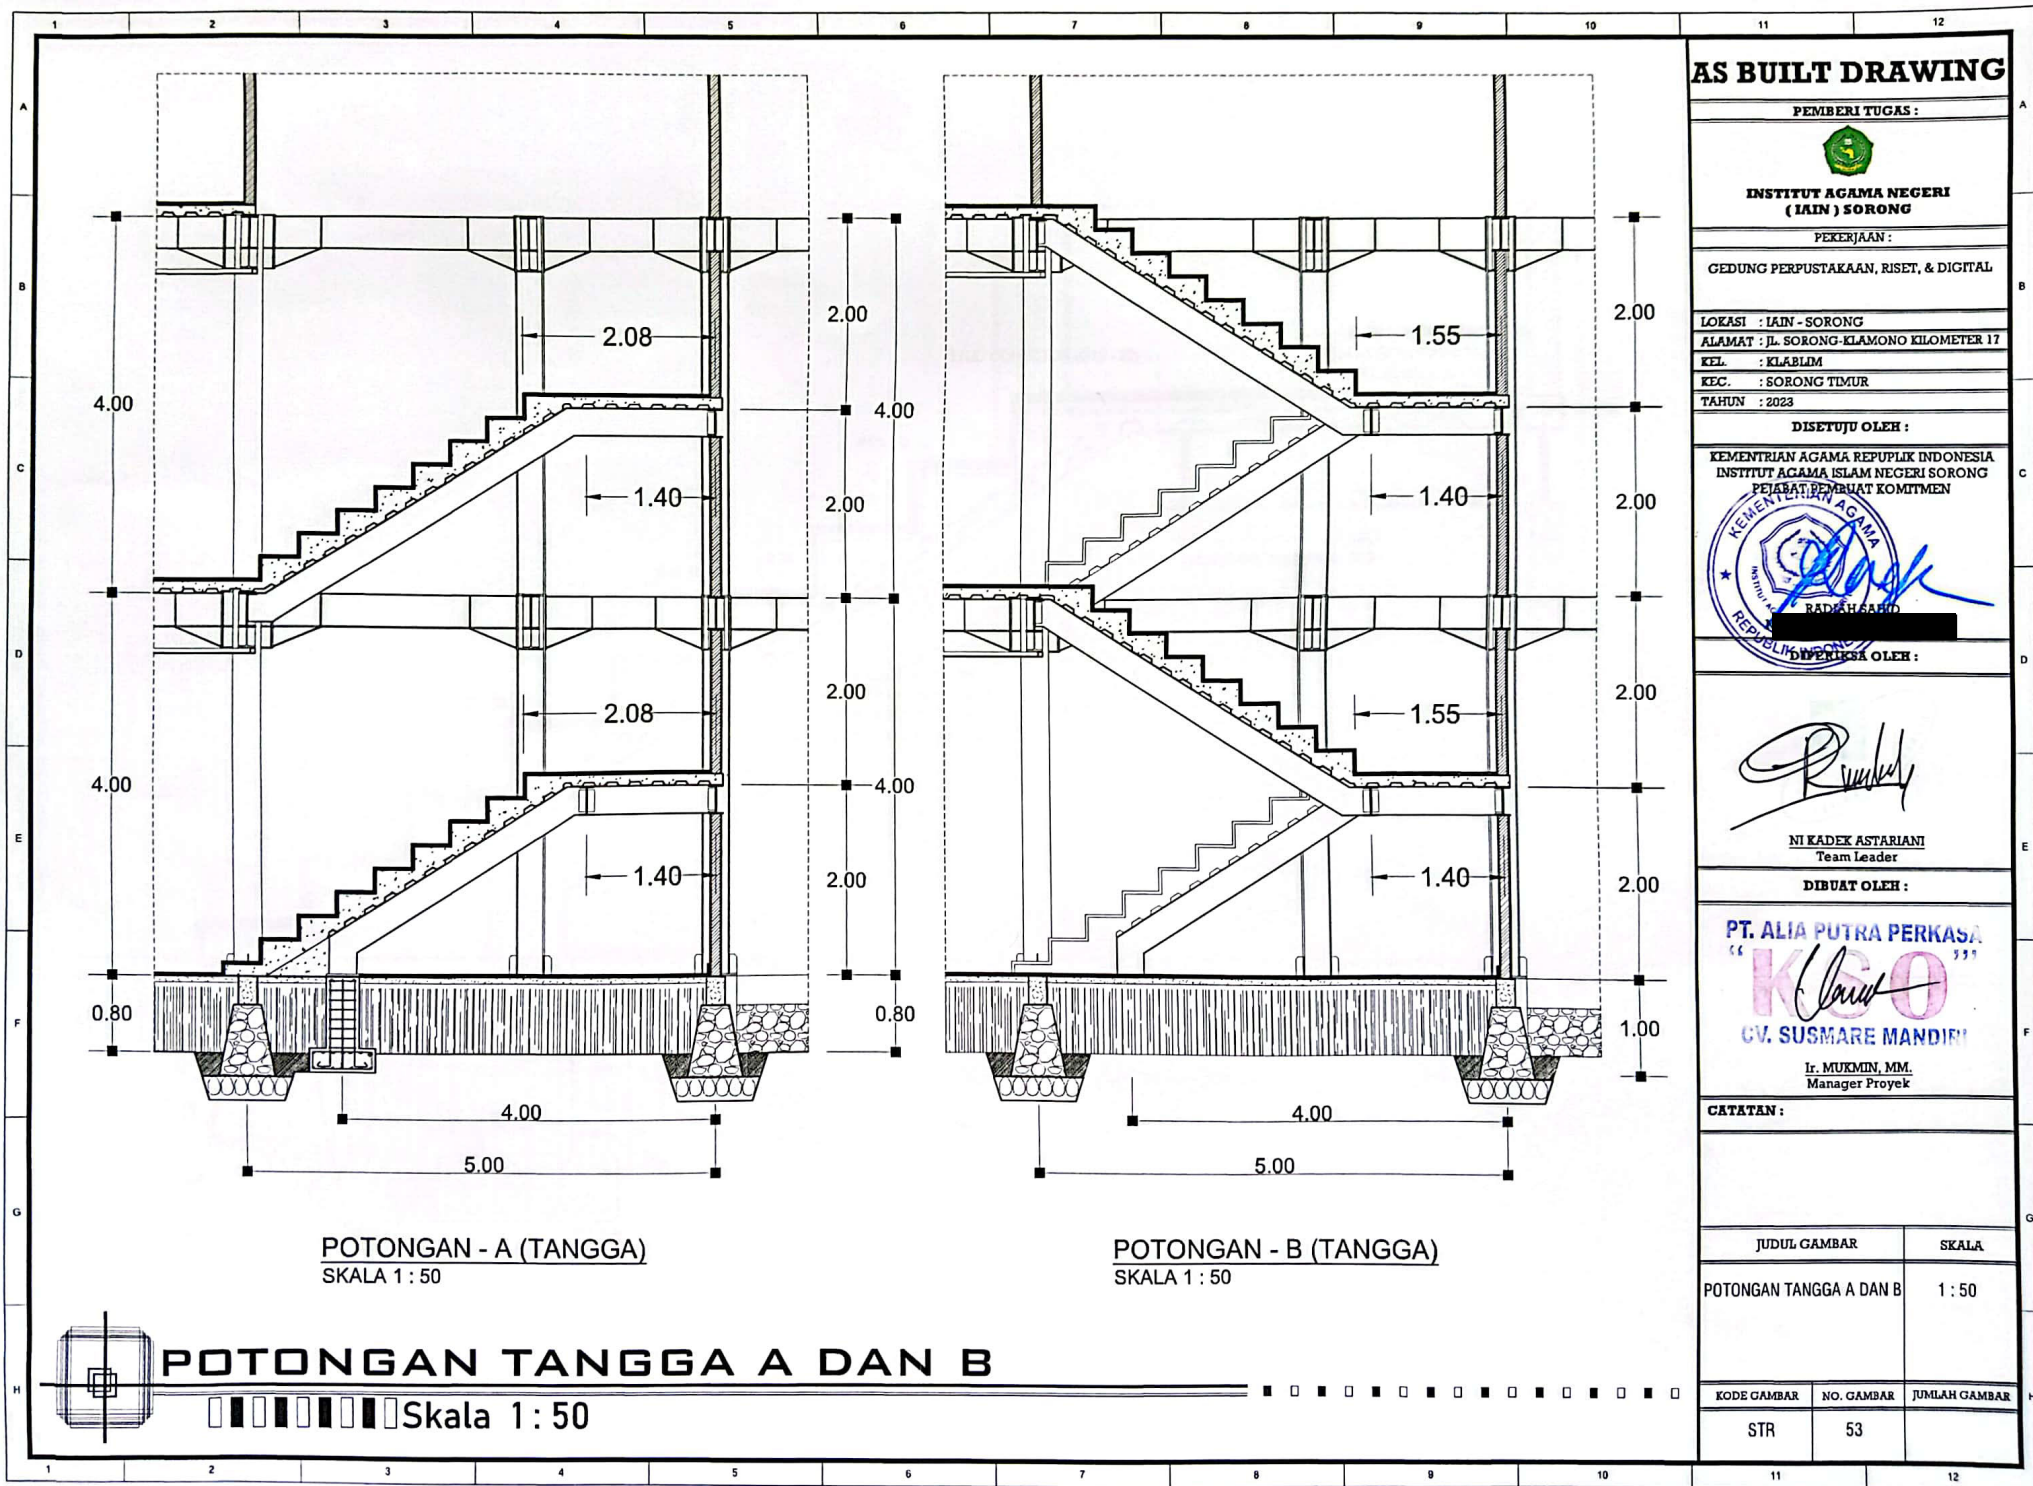

POTONGAN - A (TANGGA)
SKALA 1 : 50

POTONGAN - B (TANGGA)
SKALA 1 : 50

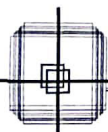

POTONGAN TANGGA A DAN B

Skala 1 : 50

AS BUILT DRAWING

PEMBERI TUGAS :



INSTITUT AGAMA NEGERI
(IAIN) SORONG

PEKERJAAN :

GEDUNG PERPUSTAKAAN, RISET, & DIGITAL

LOKASI : IAIN - SORONG

ALAMAT : JL. SORONG-KLAMONO KILOMETER 17

KEL. : KLABILIM

KEC. : SORONG TIMUR

TAHUN : 2023

DISETUJUI OLEH :

KEMENTERIAN AGAMA REPUBLIK INDONESIA
INSTITUT AGAMA ISLAM NEGERI SORONG
PEJABAT PEMBAU KMITMEN



DIPERIKSA OLEH :

Rumuly

NI KADEK ASTARIANI
Team Leader

DIBUAT OLEH :

PT. ALIA PUTRA PERKASA


Alia

CV. SUSMARE MANDIRI

Ir. MUKMIN, MM.
Manager Proyek

CATATAN :

JUDUL GAMBAR		SKALA
POTONGAN TANGGA A DAN B		1 : 50
KODE GAMBAR	NO. GAMBAR	JUMLAH GAMBAR
STR	53	

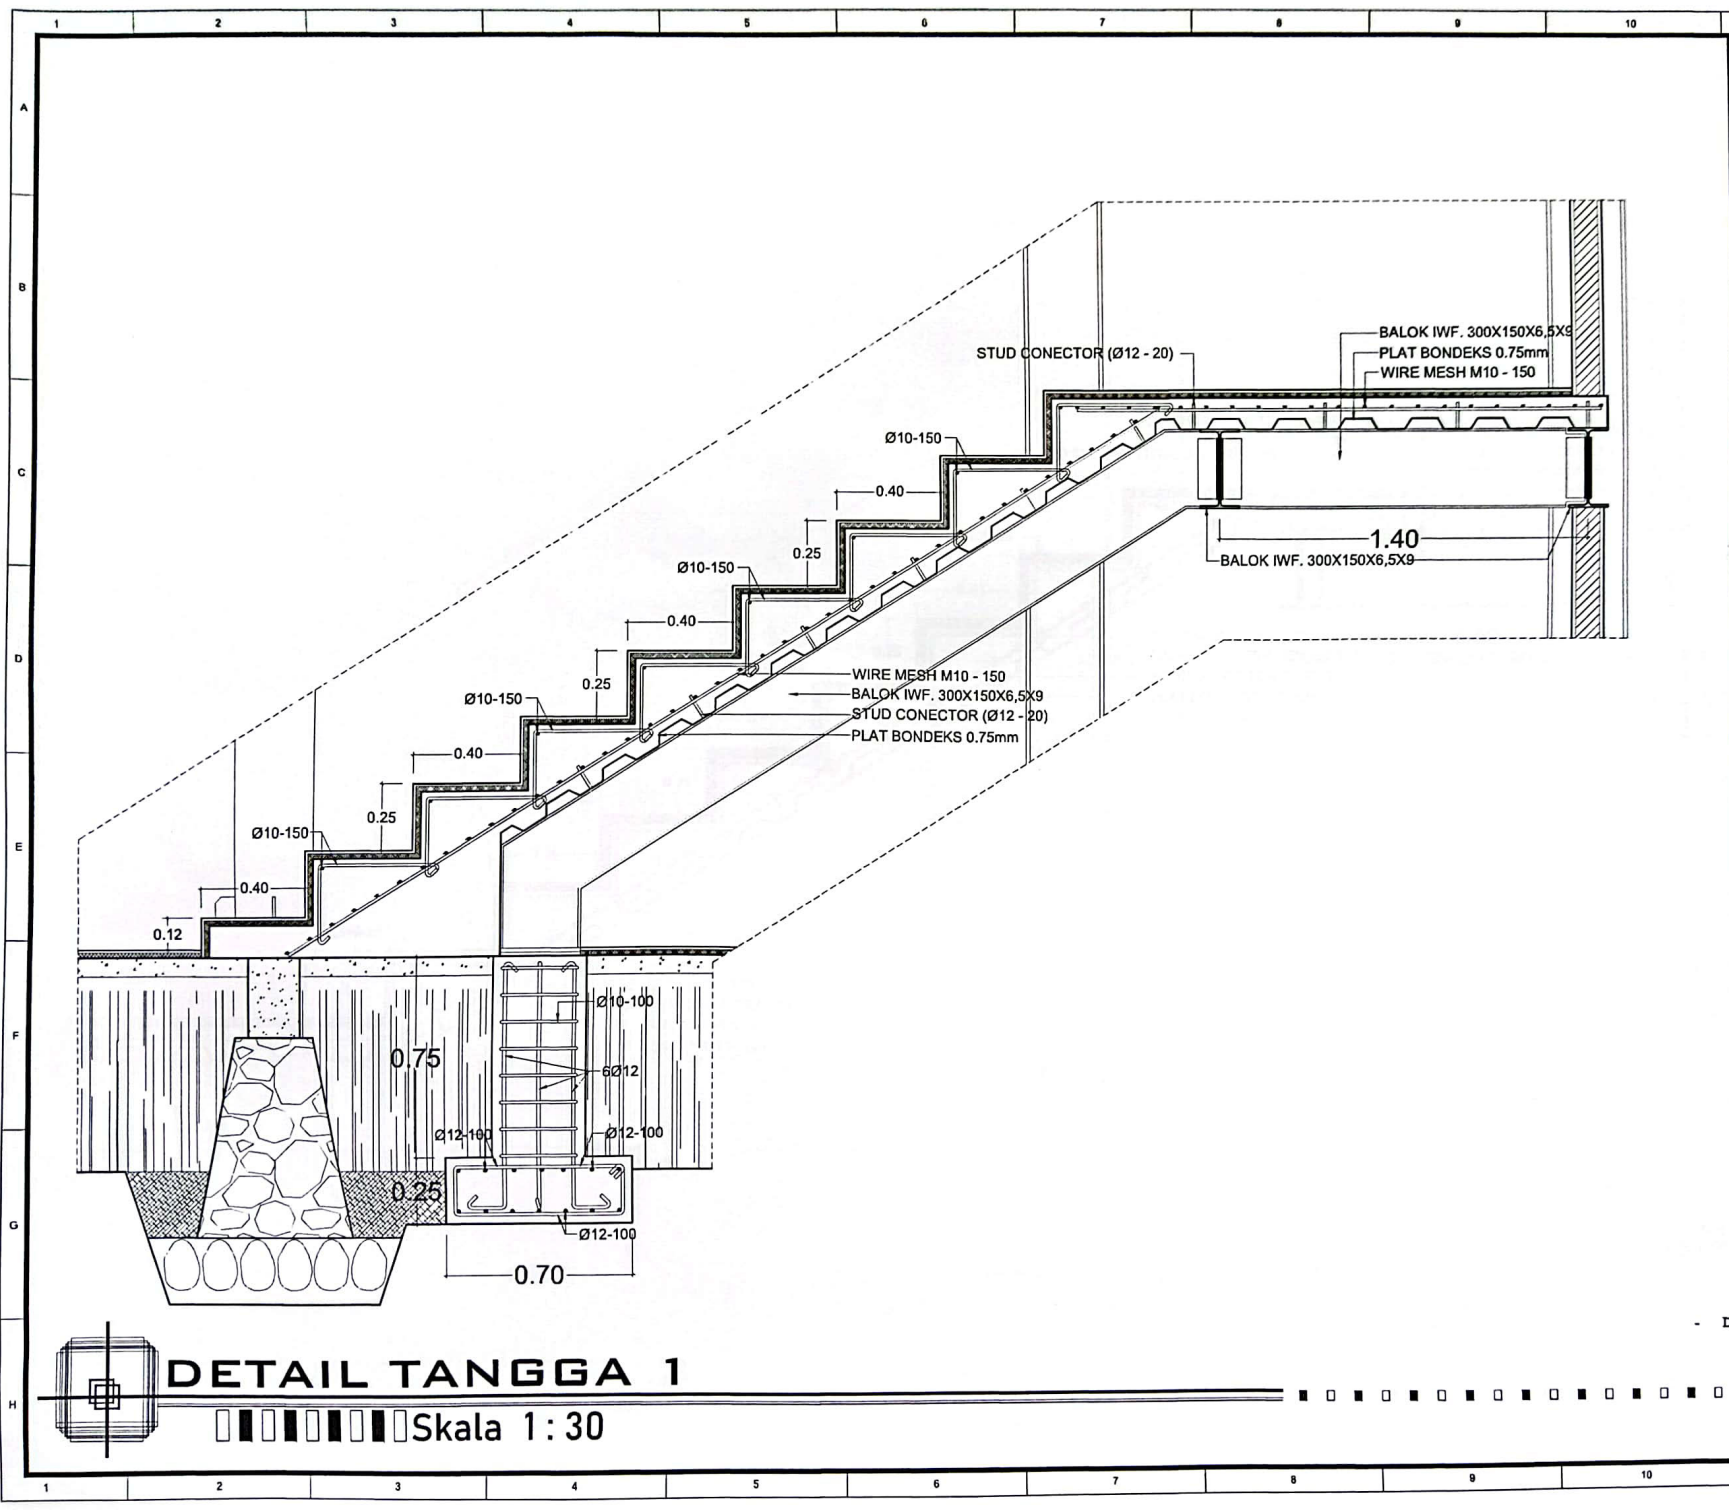

DETAIL TANGGA 1

Skala 1 : 30

AS BUILT DRAWING

PEMBERI TUGAS :



**INSTITUT AGAMA NEGERI
(IAIN) SORONG**

PEKERJAAN :

GEDUNG PERPUSTAKAAN, RISET, & DIGITAL

LOKASI : IAIN - SORONG

ALAMAT : JL. SORONG-KLAMONO KILOMETER 17

KEL. : KLABILIM

KEC. : SORONG TIMUR

TAHUN : 2023

DISETUJUI OLEH :

KEMENTERIAN AGAMA REPUBLIK INDONESIA
INSTITUT AGAMA ISLAM NEGERI SORONG

RADHAH SAHID
NIP. [REDACTED]


NI KADEK ASTARIANI
Team Leader

DIBUAT OLEH :

PT. ALIA PUTRA PERKASA
"KPO"
CV. SUSMARE MANDIRI
Ir. MUKMIN, MM.
Manager Proyek

CATATAN :

JUDUL GAMBAR	SKALA	
DETAIL TANGGA 1	1 : 30	
KODE GAMBAR	NO. GAMBAR	JUMLAH GAMBAR
STR	54	

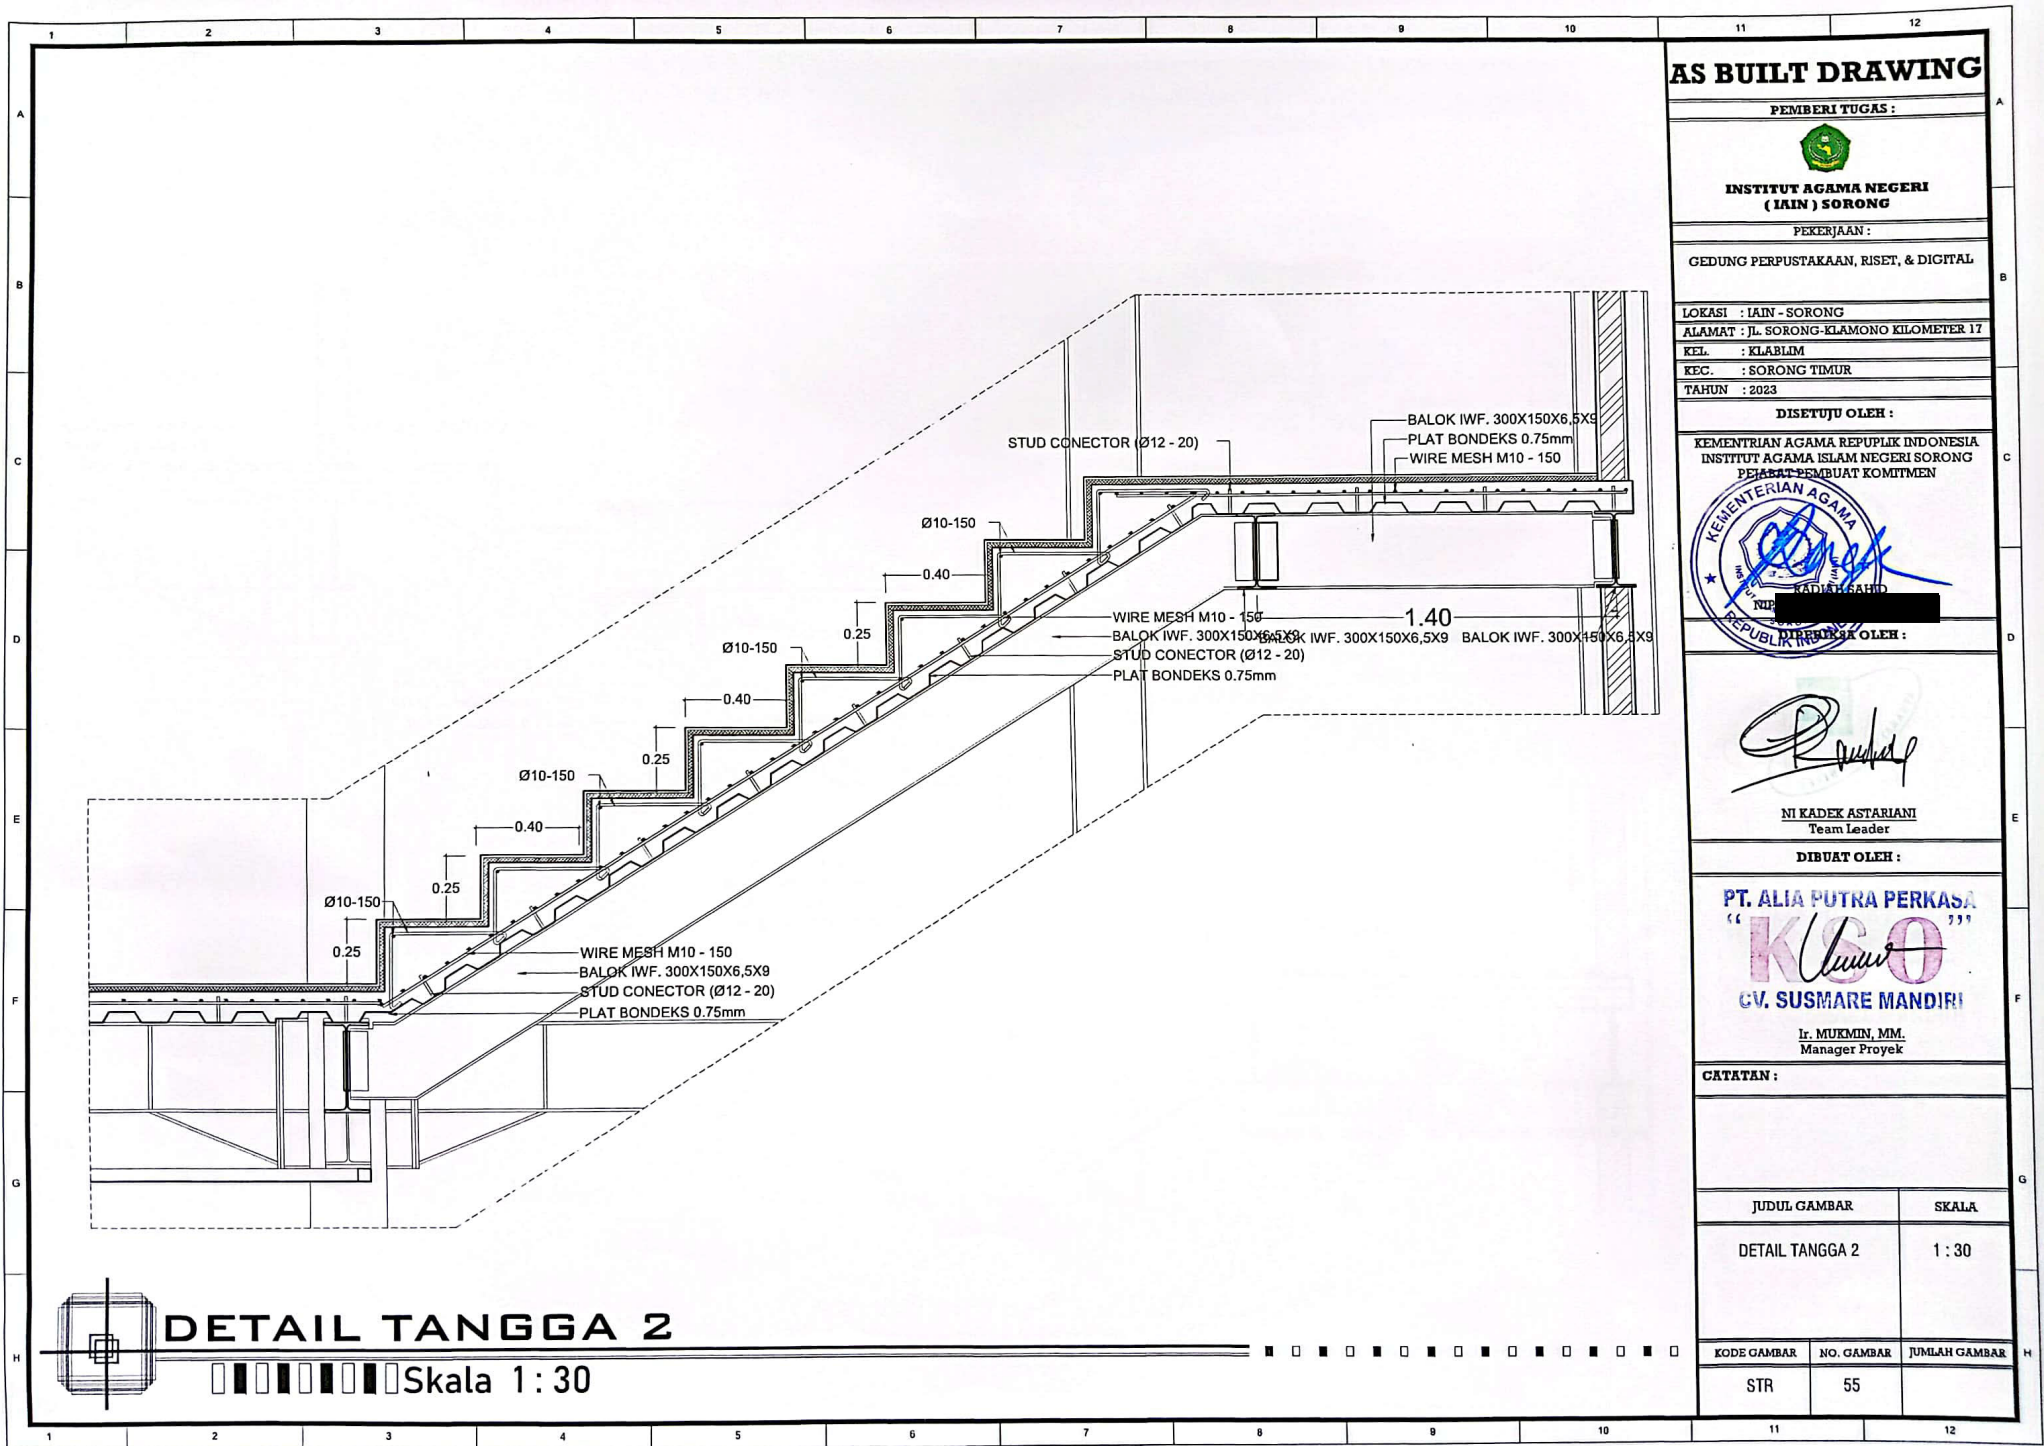

DETAIL TANGGA 2

Skala 1 : 30

AS BUILT DRAWING

PEMBERI TUGAS :

INSTITUT AGAMA NEGERI
(IAIN) SORONG

PEKERJAAN :

GEDUNG PERPUSTAKAAN, RISET, & DIGITAL

LOKASI : IAIN - SORONG

ALAMAT : JL. SORONG-KLAMONO KILOMETER 17

KEL. : KLALIM

KEC. : SORONG TIMUR

TAHUN : 2023

DISETUJU OLEH :

KEMENTERIAN AGAMA REPUBLIK INDONESIA
INSTITUT AGAMA ISLAM NEGERI SORONG
PEJABAT PEMBUAT KOMITMEN

KEMENTERIAN AGAMA
REPUBLIK INDONESIA
NIP. [REDACTED]

[Signature]

NI KADEK ASTARIANI
Team Leader

DIBUAT OLEH :

PT. ALIA PUTRA PERKASA
" KSO "
CV. SUSMARE MANDIRI

Ir. MUKMIN, MM.
Manager Proyek

CATATAN :

JUDUL GAMBAR

SKALA

DETAIL TANGGA 2

1 : 30



KODE GAMBAR

NO. GAMBAR

JUMLAH GAMBAR

STR

55

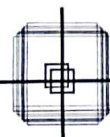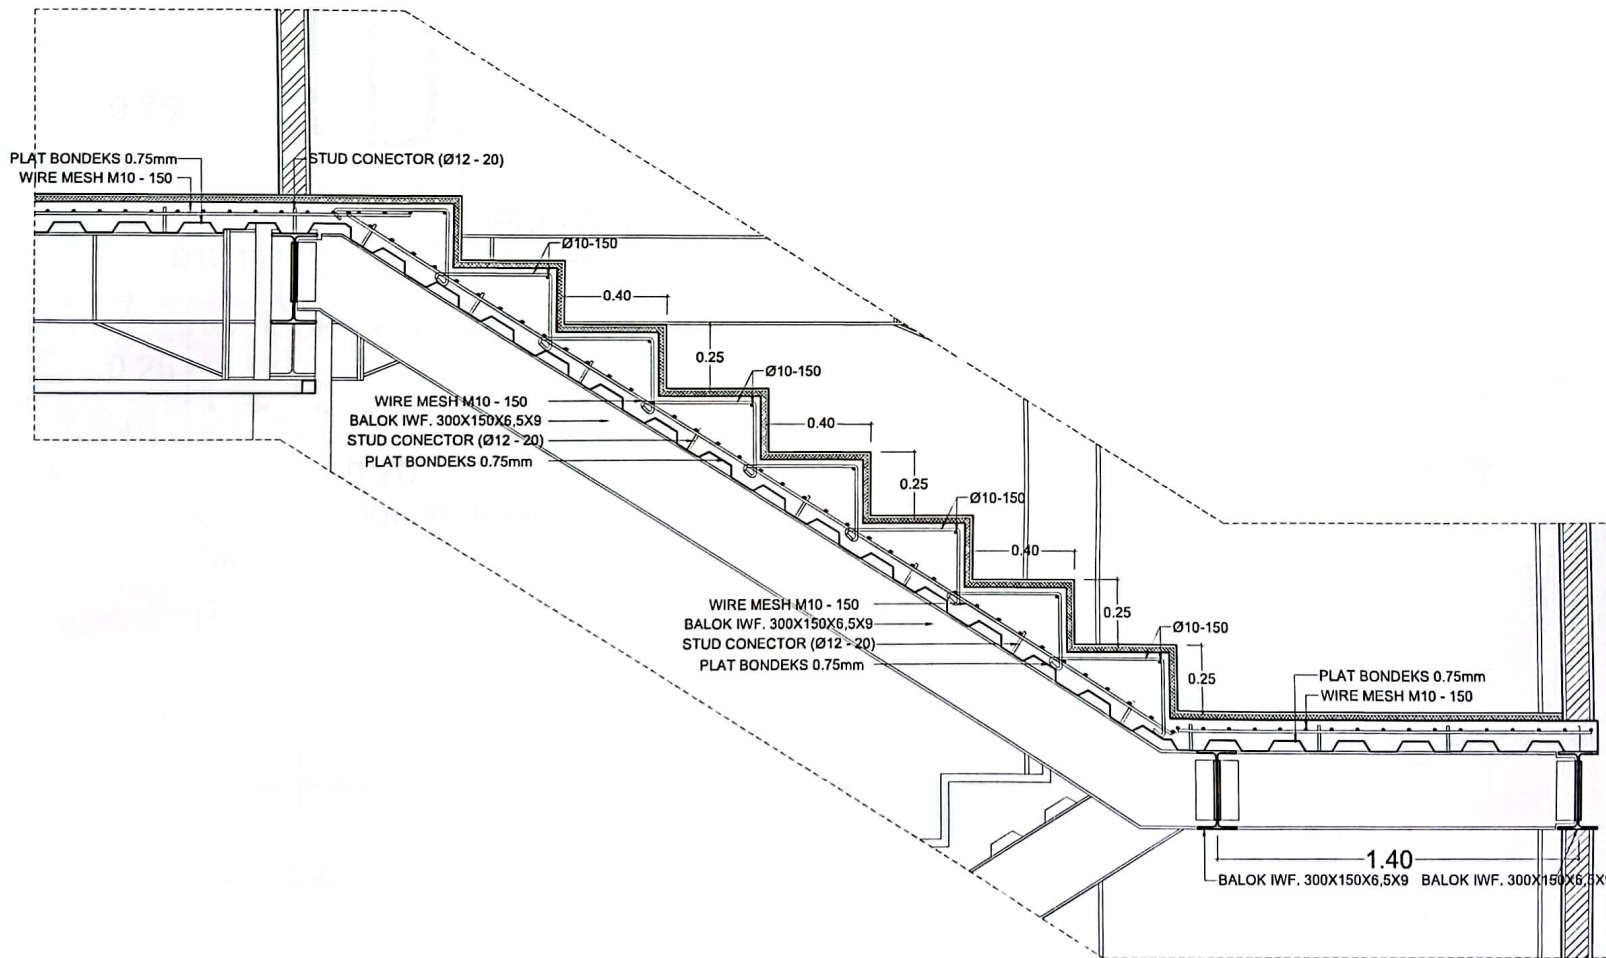

DETAIL TANGGA 3

Skala 1 : 30

AS BUILT DRAWING

PEMBERI TUGAS :



INSTITUT AGAMA NEGERI
(IAIN) SORONG

PEKERJAAN :

GEDUNG PERPUSTAKAAN, RISET, & DIGITAL

LOKASI : IAIN - SORONG

ALAMAT : JL. SORONG-KLAMONO KILOMETER 17

KEL. : KLABUNG

KEC. : SORONG TIMUR

TAHUN : 2023

DISETUJUI OLEH :

KEMENTERIAN AGAMA REPUBLIK INDONESIA
INSTITUT AGAMA ISLAM NEGERI SORONG
PEJABAT PEMBUAT KOMITMEN



Signature

NI KADEK ASTARIANI
Team Leader

DIBUAT OLEH :

PT. ALIA PUTRA PERKASA


"KPO"

CV. SUSMARE MANDIRI

Ir. MUKMIN, MM.
Manager Proyek



CATATAN :

JUDUL GAMBAR		SKALA
DETAIL TANGGA 3		1 : 30
KODE GAMBAR	NO. GAMBAR	JUMLAH GAMBAR
STR	56	

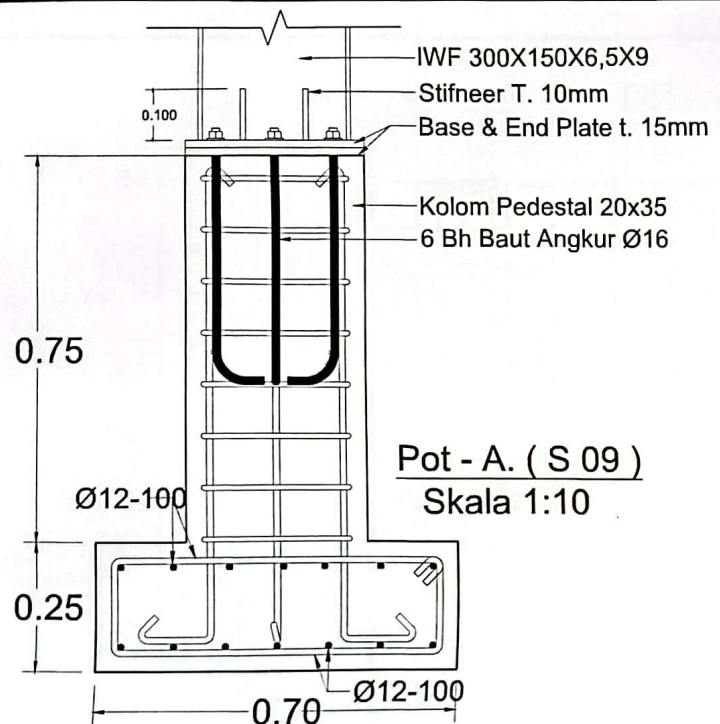


Pot - A. (S 09)
Skala 1:10

Det. - Sambungan (09)
Skala 1:10

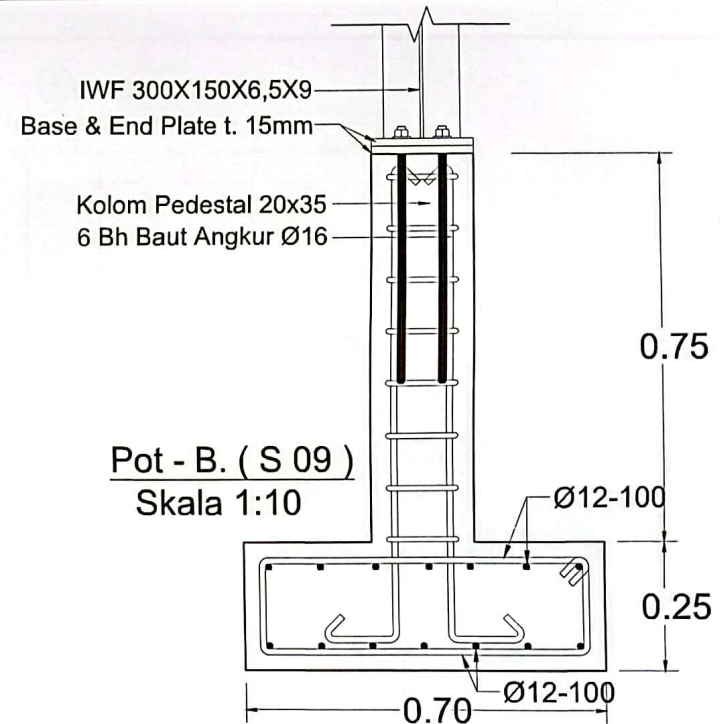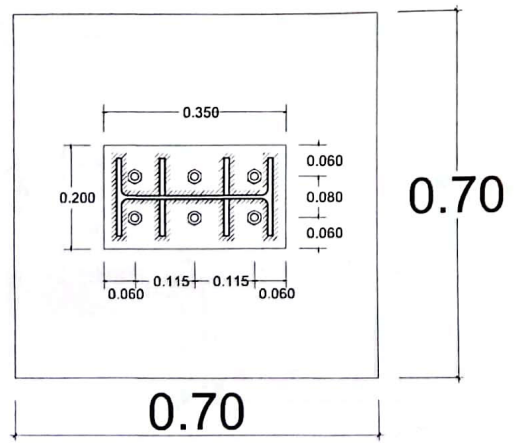

Pot - B. (S 09)
Skala 1:10

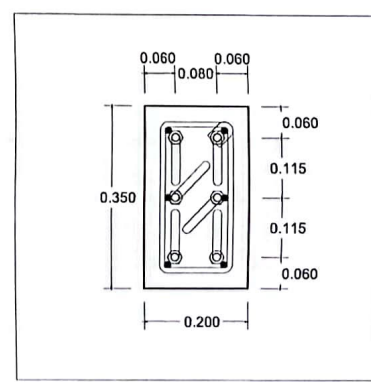

DETAIL PONDASI FOOTPLAT TANGGA

Skala 1:10

AS BUILT DRAWING

PEMBERI TUGAS :

INSTITUT AGAMA NEGERI (IAIN) SORONG

PEKERJAAN :

GEDUNG PERPUSTAKAAN, RISET, & DIGITAL

LOKASI : IAIN - SORONG

ALAMAT : JL. SORONG-KLAMONO KILOMETER 17

KEL. : KLABLIM

KEC. : SORONG TIMUR

TAHUN : 2023

DISETUJU OLEH :

KEMENTERIAN AGAMA REPUBLIK INDONESIA
INSTITUT AGAMA ISLAM NEGERI SORONG
PEJABAT REMBUAT KOMITMEN

DIKORSESI OLEH :

NI KADEK ASTARIANI
Team Leader

DIBUAT OLEH :

PT. ALIA PUTRA PERKASA
" KSO "

CV. SUSMARE MANDIRI
Ir. MUKMIN, MM.
Manager Proyek

CATATAN :

JUDUL GAMBAR	SKALA
DETAIL FOOTPLAT TANGGA	1 : 10

KODE GAMBAR	NO. GAMBAR	JUMLAH GAMBAR
STR	57	

SHOP DRAWING

PEMBERI TUGAS :



KEMENTERIAN AGAMA REPUBLIK INDONESIA
INSTITUT AGAMA ISLAM NEGERI SORONG

PEKERJAAN :

GEDUNG PERPUSTAKAAN, RISET, & DIGITAL

LOKASI : IAIN - SORONG
ALAMAT : JL. SORONG-KLAMONO KILOMETER 17
KEL. : KLALIM
KEC. : SORONG TIMUR
TAHUN : 2023

DISETUJUI OLEH :

KEMENTERIAN AGAMA REPUBLIK INDONESIA
INSTITUT AGAMA ISLAM NEGERI SORONG
PELAKSANA PEMBAKOR KEMITMEN



DIPERIKSA OLEH :

Signature

NI KADEK ASTARIANI
Team Leader

DIBUAT OLEH :

PT. ALIA PUTRA PERKASA

"KPO"

CV. SUSMARE MANDIRI
Ir. MURMIN, MM,
Manager Proyek

CATATAN :

JUDUL GAMBAR

SKALA

POTONGAN D-D

1 : 100

KODE GAMBAR

NO. GAMBAR

ARS

13

POTONGAN D-D

SKALA 1 : 100

