

AS-BUILT DRAWING

GEDUNG PENDIDIKAN TERPADU IAIN SORONG


JALAN SORONG – KLAMONO, KILOMETER 17, KLABIM KOTA
SORONG – PROVINSI PAPUA BARAT DAYA




PT. TOPS PAPUA JAYA
KONTRAKTOR - LEVERANSIR

Jl. Gunung Merapi No. 11 RT/RW 002/002 Klabala-Sorong Kota


Telp: (0951) 3323777
Fax : (0951) 332925

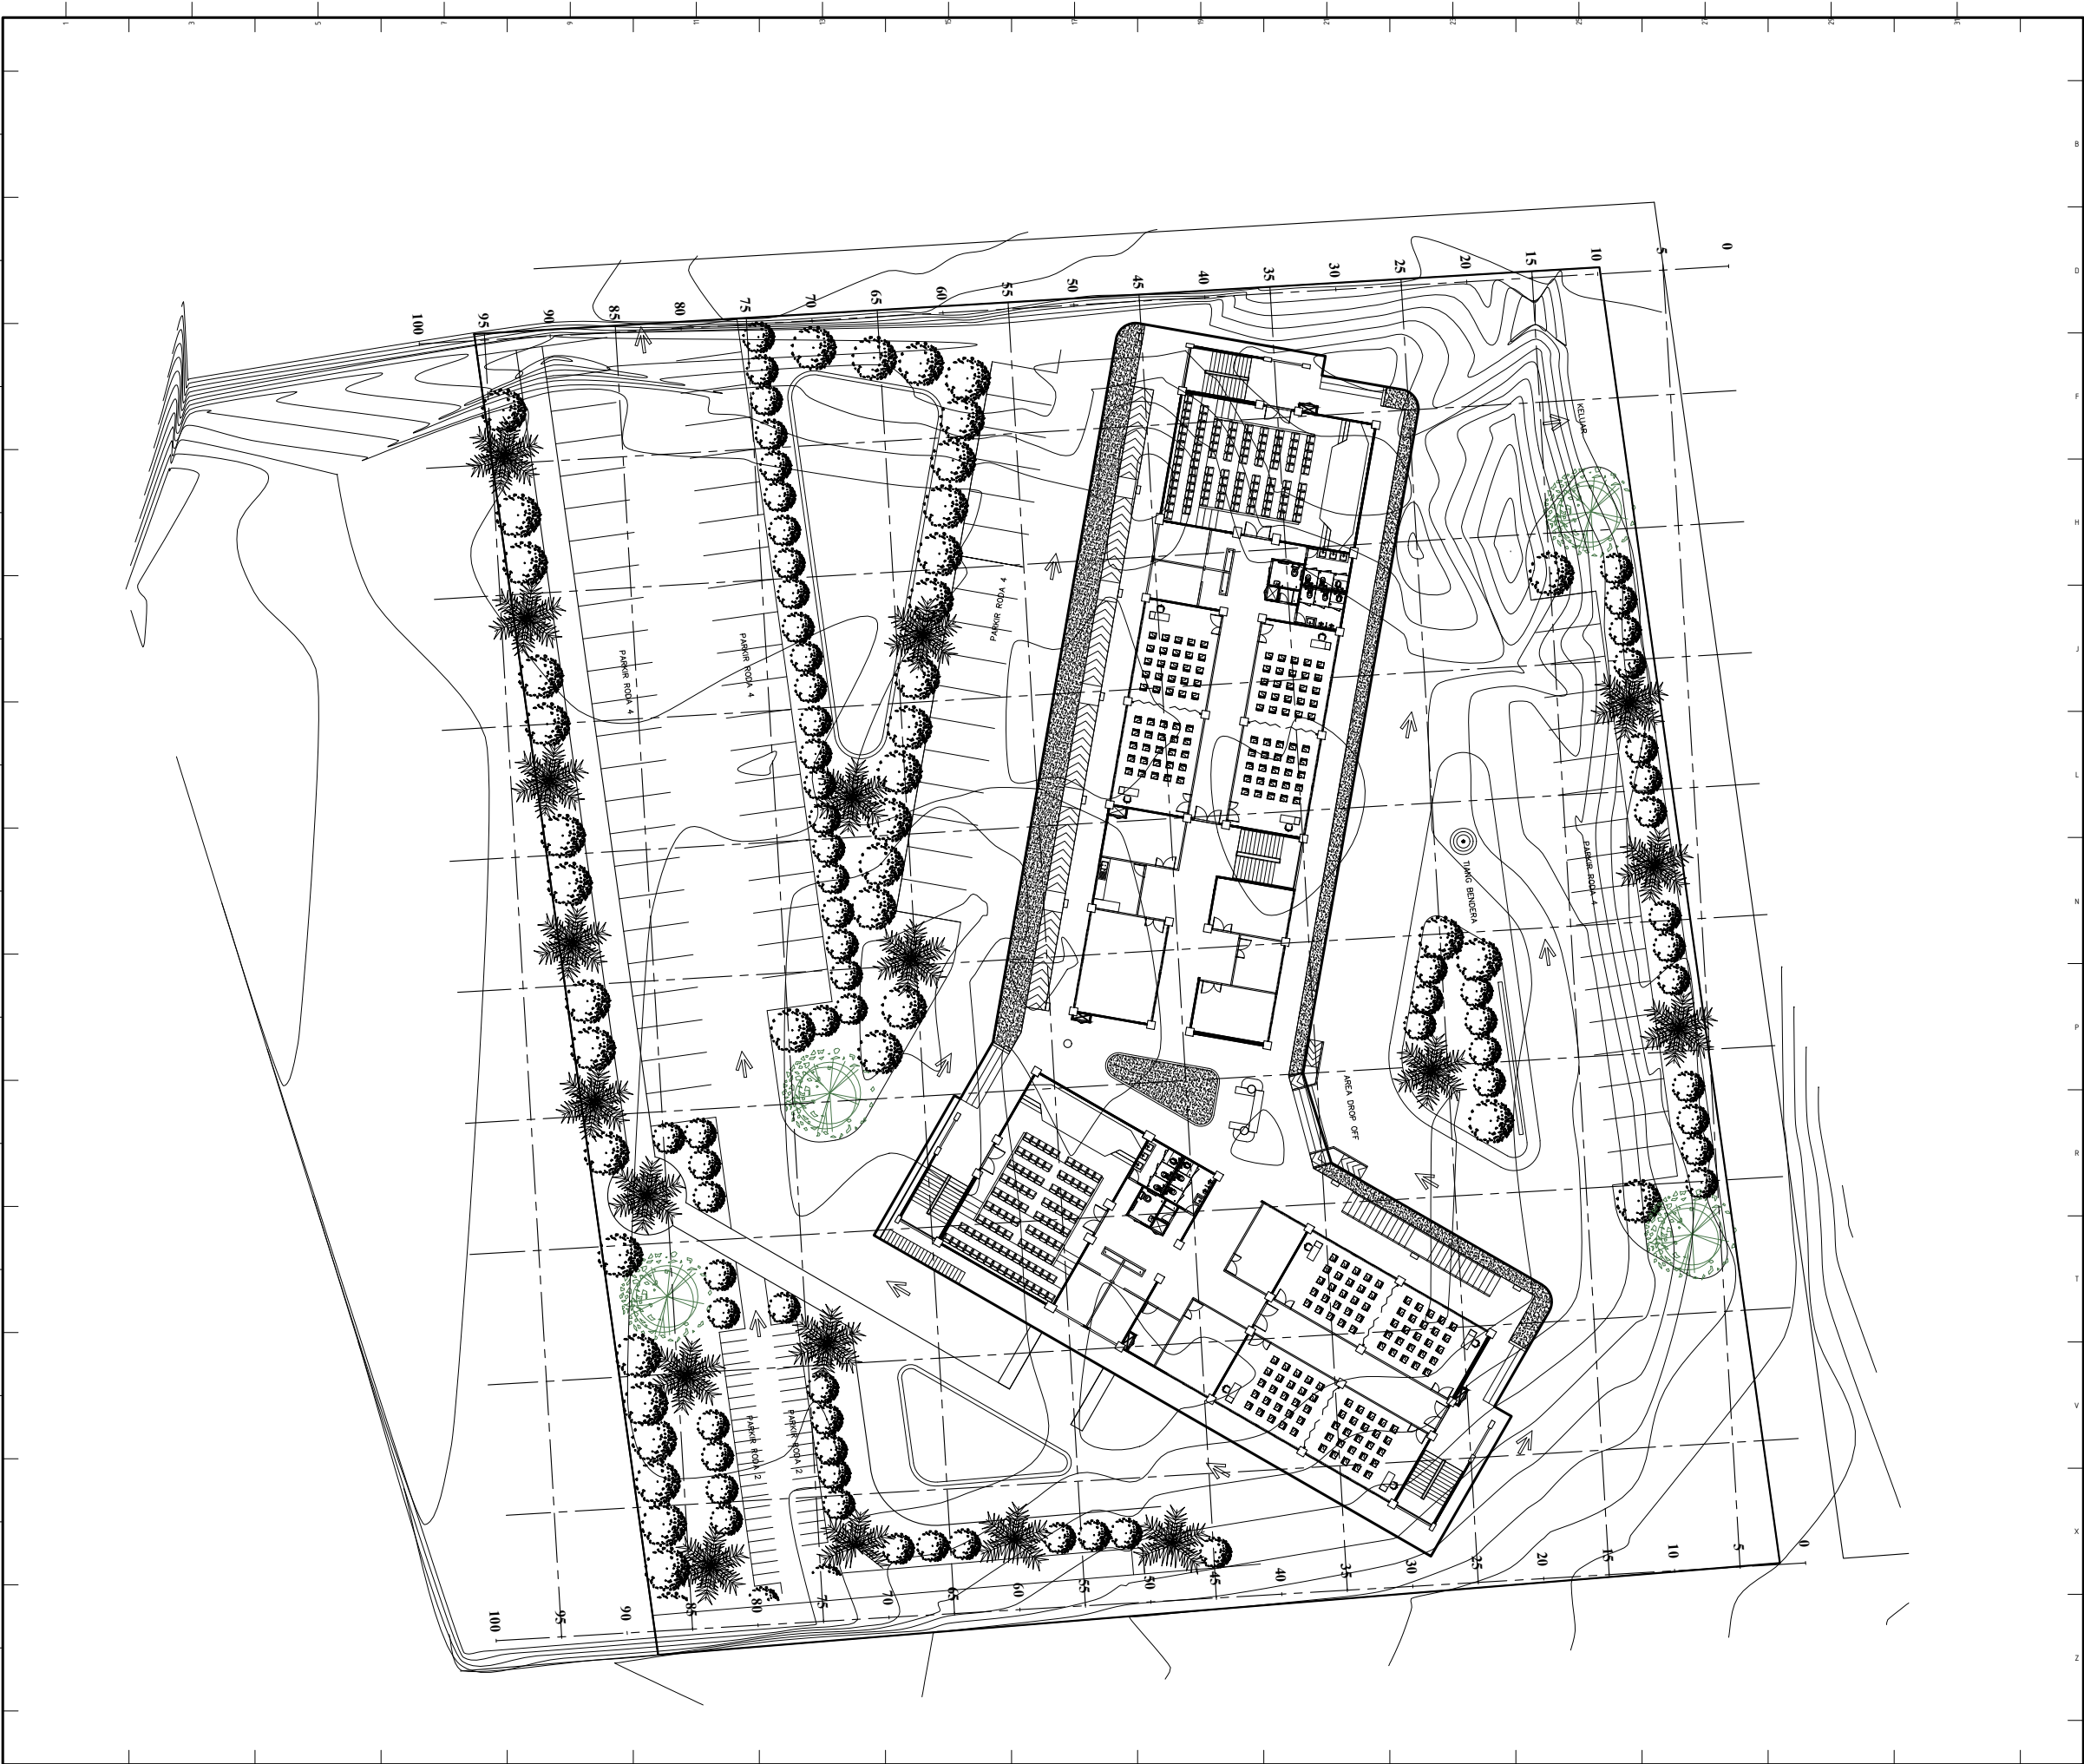


JENIS PEKERJAAN			
Dilarang melakukan pengukuran berdasarkan skala, semua ukuran harus berdasarkan angka yang tertulis. Apabila ada kekurangan dan/atau ketidakjelasan, harus dikonfirmasi terlebih dahulu			
NAMA KEGIATAN			
PEMBANGUNAN GEDUNG PENDIDIKAN TERPADU IAIN SORONG			
DIAJUKAN			
KONTRAKTOR PELAKSANA PT. TOPS PAPUA JAYA, CV. ANDREANA PAPUA kso.			
SURIANO BUYUNG, ST. PROJECT MANAGER			
DIPERIKSA			
KONSULTAN PENGAWAS PT. PRIMATAMA, CV. ELGRAS KONSULTAN KSO.			
M. SALEH KAMIL, ST. MT. TEAM LEADER			
DIGAMBAR			
KONTRAKTOR PELAKSANA PT. TOPS PAPUA JAYA, CV. ANDREANA PAPUA kso.			
NUR FATURRAHMAN DRAFTER			
NAMA GAMBAR		SKALA	
LAYOUT		1:500	
LOKASI			
JALAN SORONG - KLAMONO, KILOMETER 17, KLABIM KOTA SORONG-PROVINSI PAPUA BARAT DAYA			
REVISI	KODE	NO. LBR	JML. LBR
0	SD-PD-01	01	-

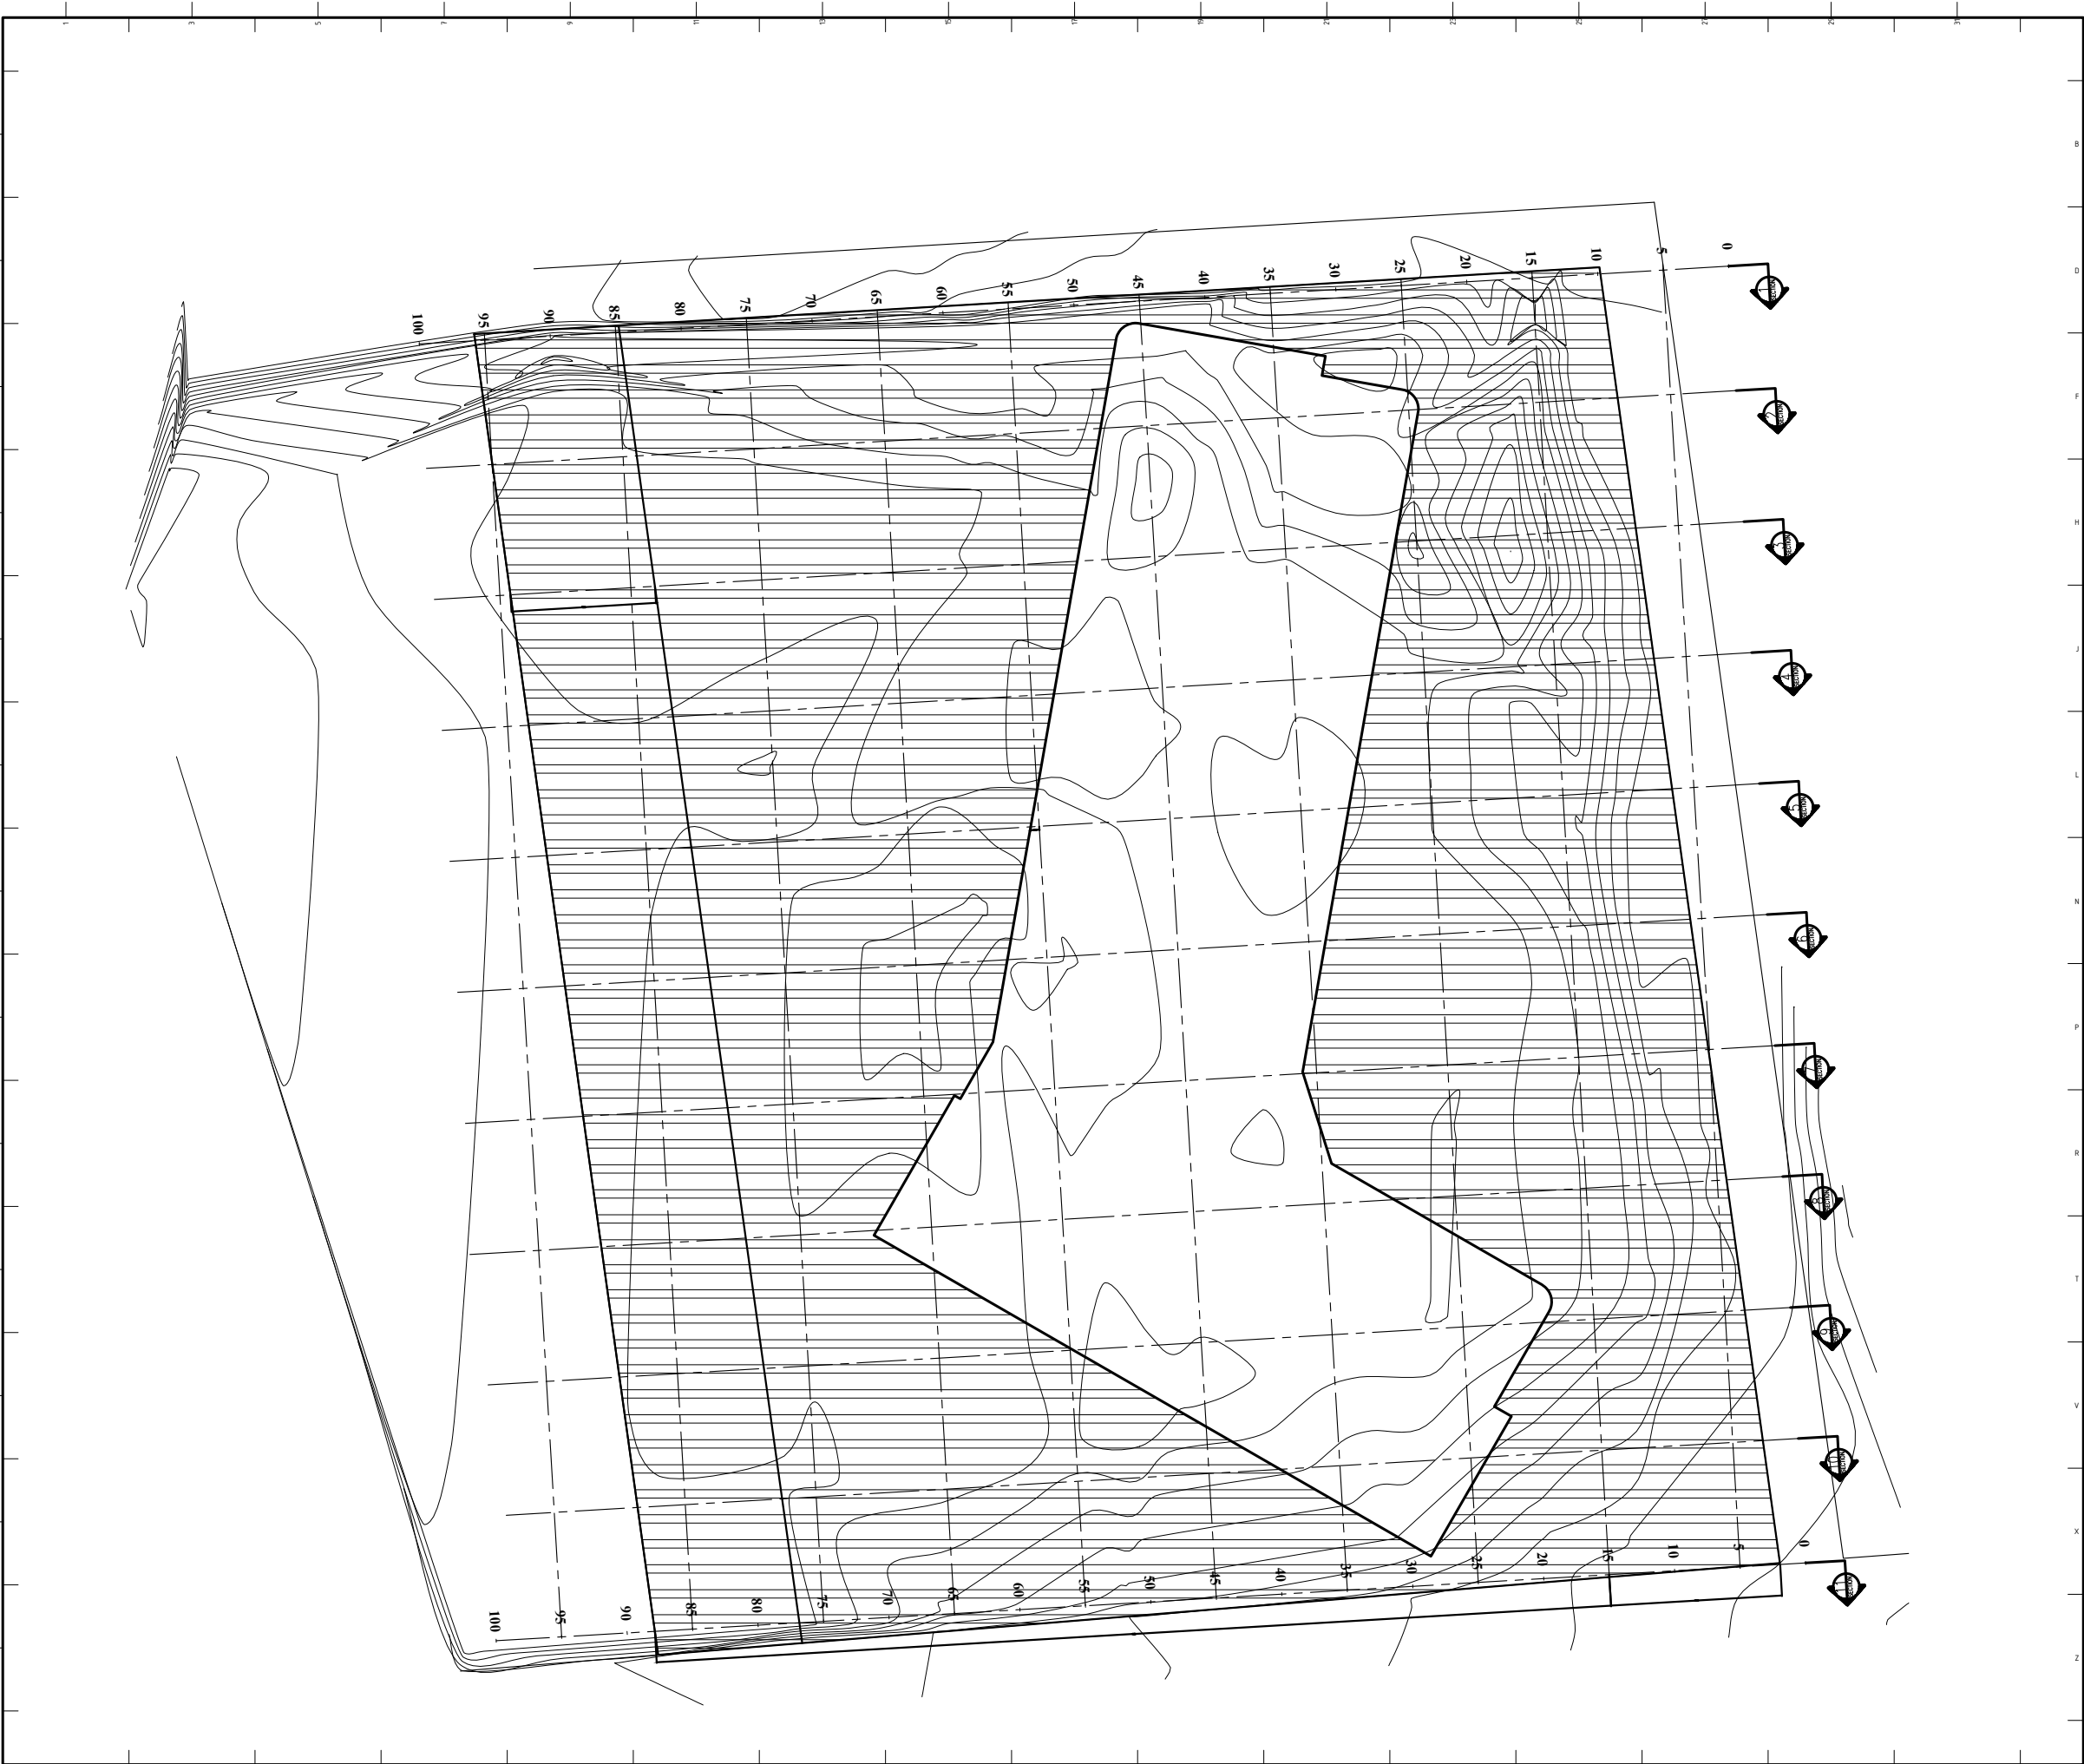


JENIS PEKERJAAN			
Dilarang melakukan pengukuran berdasarkan skala, semua ukuran harus berdasarkan angka yang tertulis. Apabila ada kekurangan dan/atau ketidakjelasan, harus dikonfirmasi terlebih dahulu			
NAMA KEGIATAN			
PEMBANGUNAN GEDUNG PENDIDIKAN TERPADU IAIN SORONG			
DIAJUKAN			
KONTRAKTOR PELAKSANA PT. TOPS PAPUA JAYA, CV. ANDREANA PAPUA kso.			
SURIANO BUYUNG, ST. PROJECT MANAGER			
DIPERIKSA			
KONSULTAN PENGAWAS PT. PRIMATAMA, CV. ELGRAS KONSULTAN KSO.			
M. SALEH KAMIL, ST. MT. TEAM LEADER			
DIGAMBAR			
KONTRAKTOR PELAKSANA PT. TOPS PAPUA JAYA, CV. ANDREANA PAPUA kso.			
NUR FATURRAHMAN DRAFTER			
NAMA GAMBAR		SKALA	
LAYOUT		1:500	
LOKASI			
JALAN SORONG - KLAMONO, KILOMETER 17, KLABIM KOTA SORONG-PROVINSI PAPUA BARAT DAYA			
REVISI	KODE	NO. LBR	JML. LBR
0	SD-PD-01	01	-

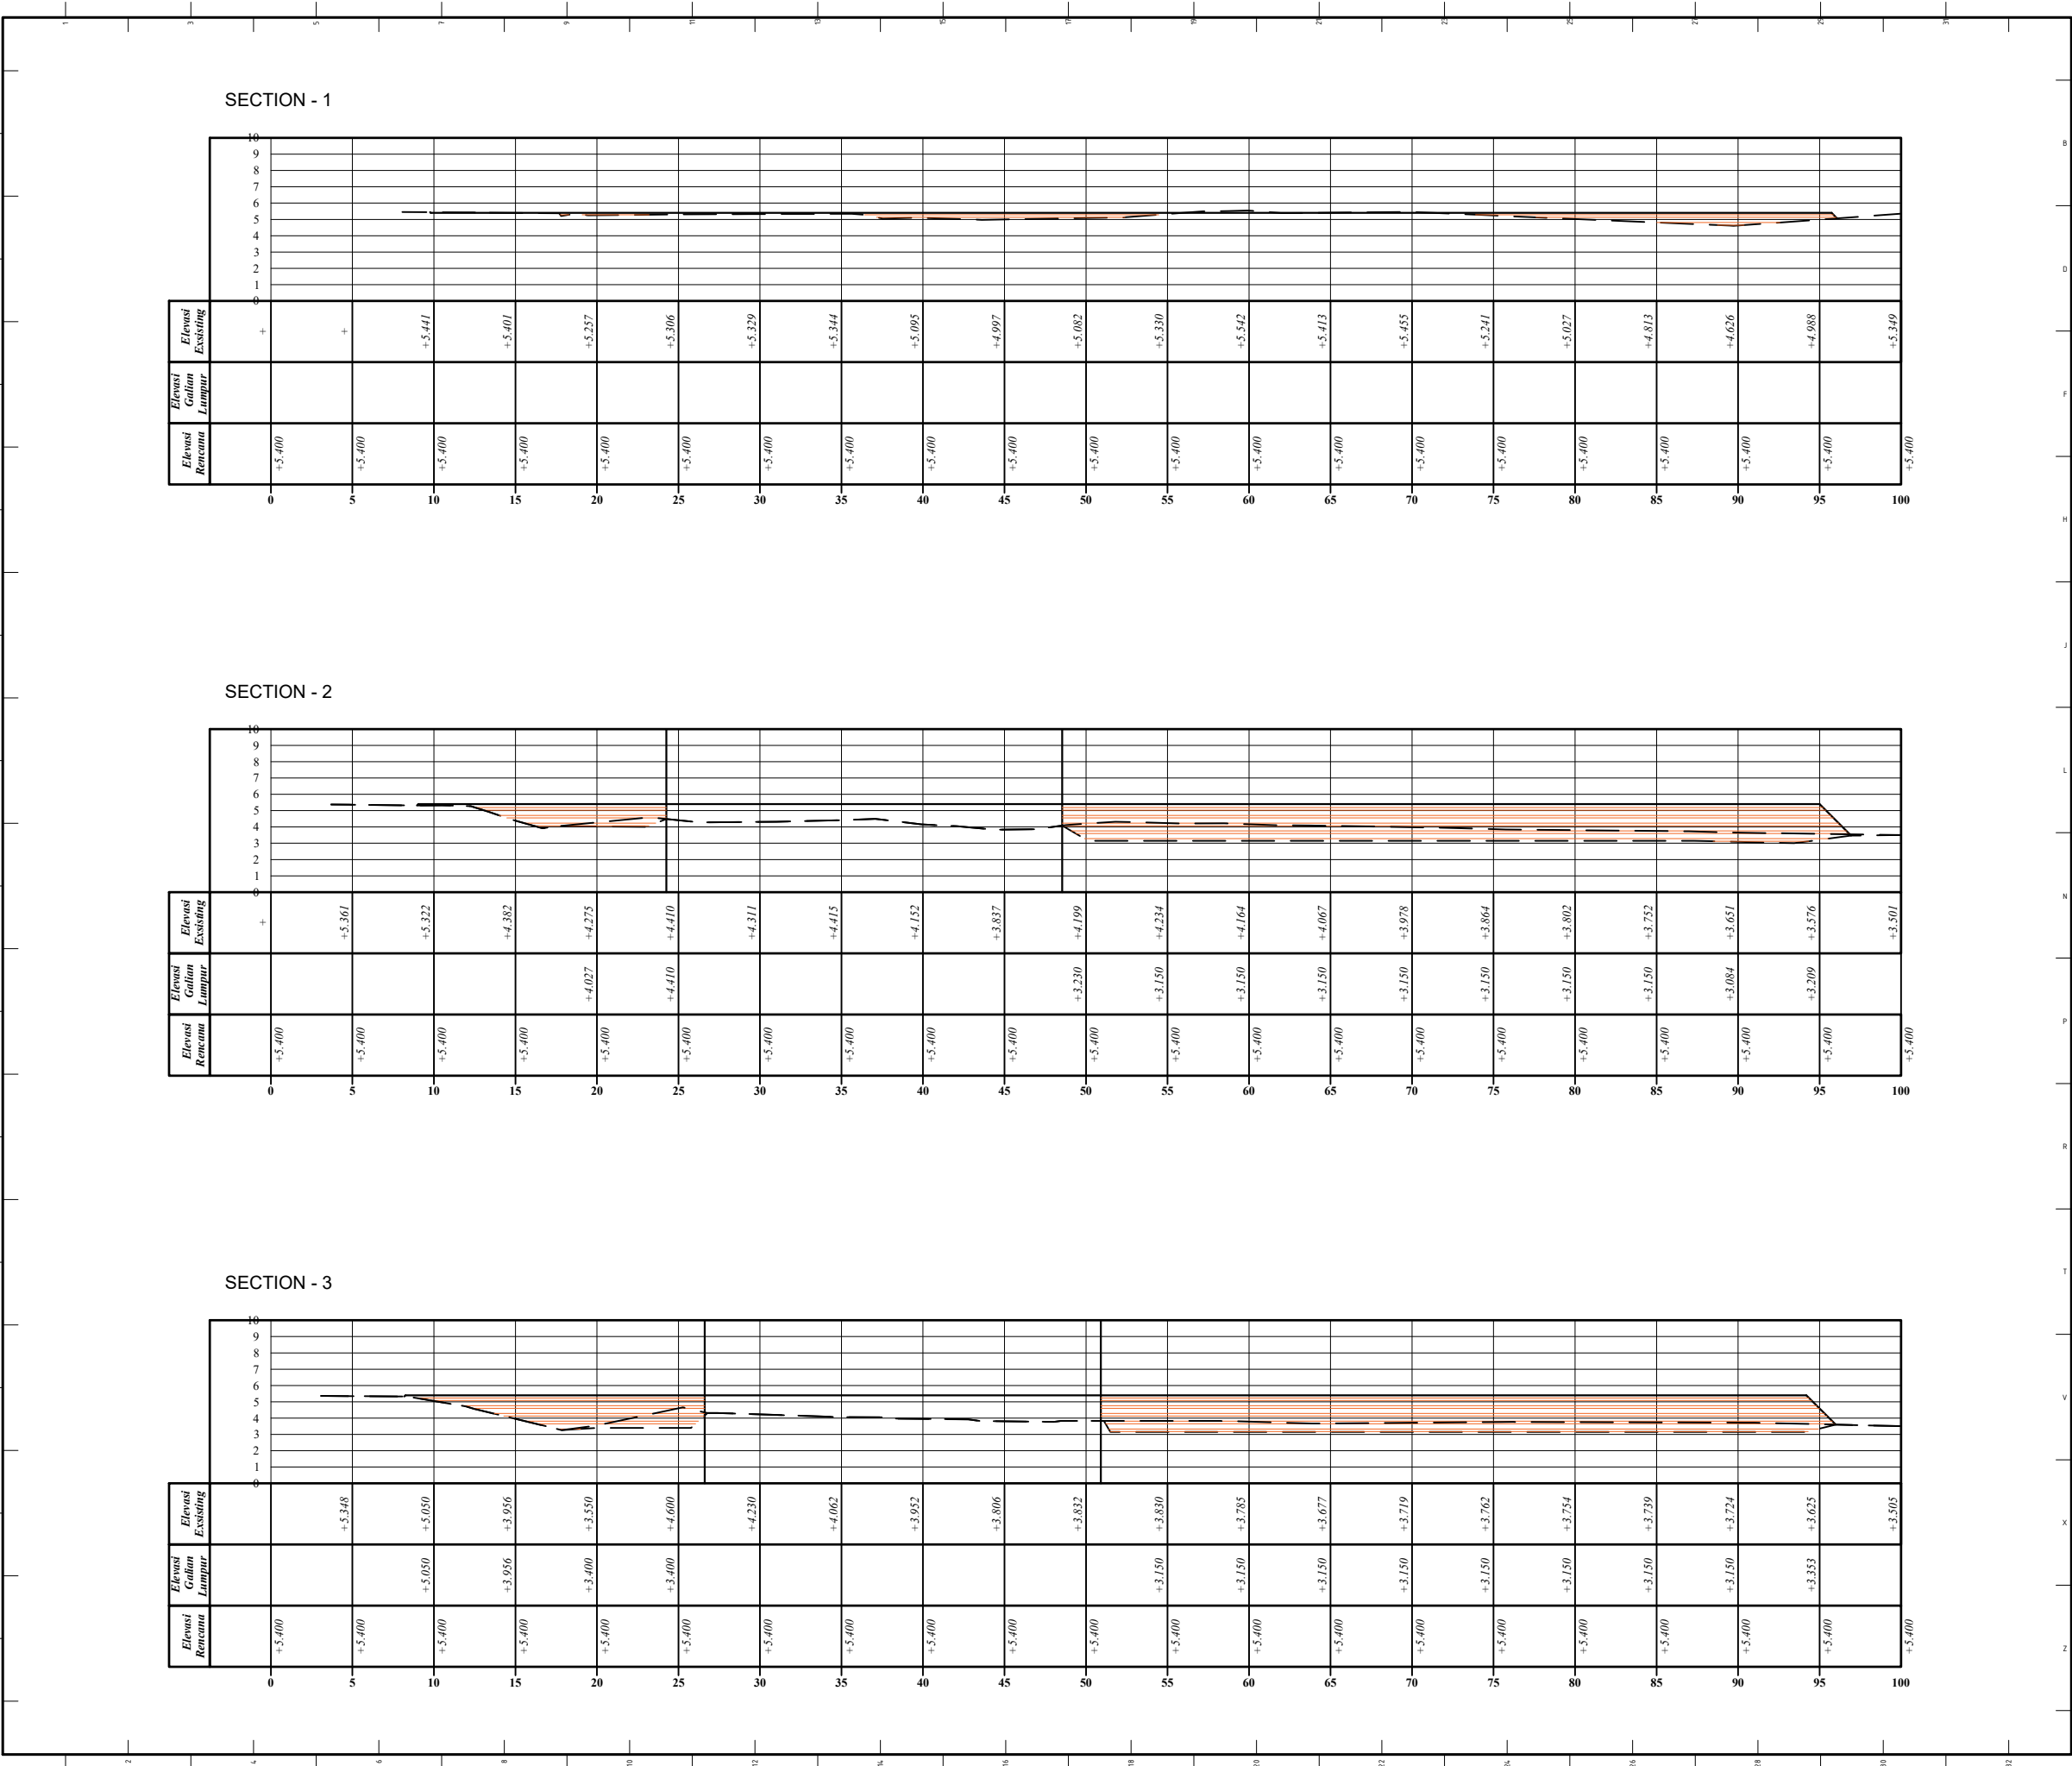

JENIS PEKERJAAN			
Dilarang melakukan pengukuran berdasarkan skala, semua ukuran harus berdasarkan angka yang tertulis. Apabila ada kekurangan dan/atau ketidakjelasan, harus dikonfirmasi terlebih dahulu			
NAMA KEGIATAN			
PEMBANGUNAN GEDUNG PENDIDIKAN TERPADU IAIN SORONG			
DIAJUKAN			
KONTRAKTOR PELAKSANA PT. TOPS PAPUA JAYA, CV. ANDREANA PAPUA kso.			
SURIANO BUYUNG, ST. PROJECT MANAGER			
DIPERIKSA			
KONSULTAN PENGAWAS PT. PRIMATAMA, CV. ELGRAS KONSULTAN KSO.			
M. SALEH KAMIL, ST. MT. TEAM LEADER			
DIGAMBAR			
KONTRAKTOR PELAKSANA PT. TOPS PAPUA JAYA, CV. ANDREANA PAPUA kso.			
NUR FATURRAHMAN DRAFTER			
NAMA GAMBAR		SKALA	
POTONGAN		1:400	
LOKASI			
JALAN SORONG - KLAMONO, KILOMETER 17, KLABIM KOTA SORONG-PROVINSI PAPUA BARAT DAYA			
REVISI	KODE	NO. LBR	JML. LBR
0	SD-PD-01	01	-

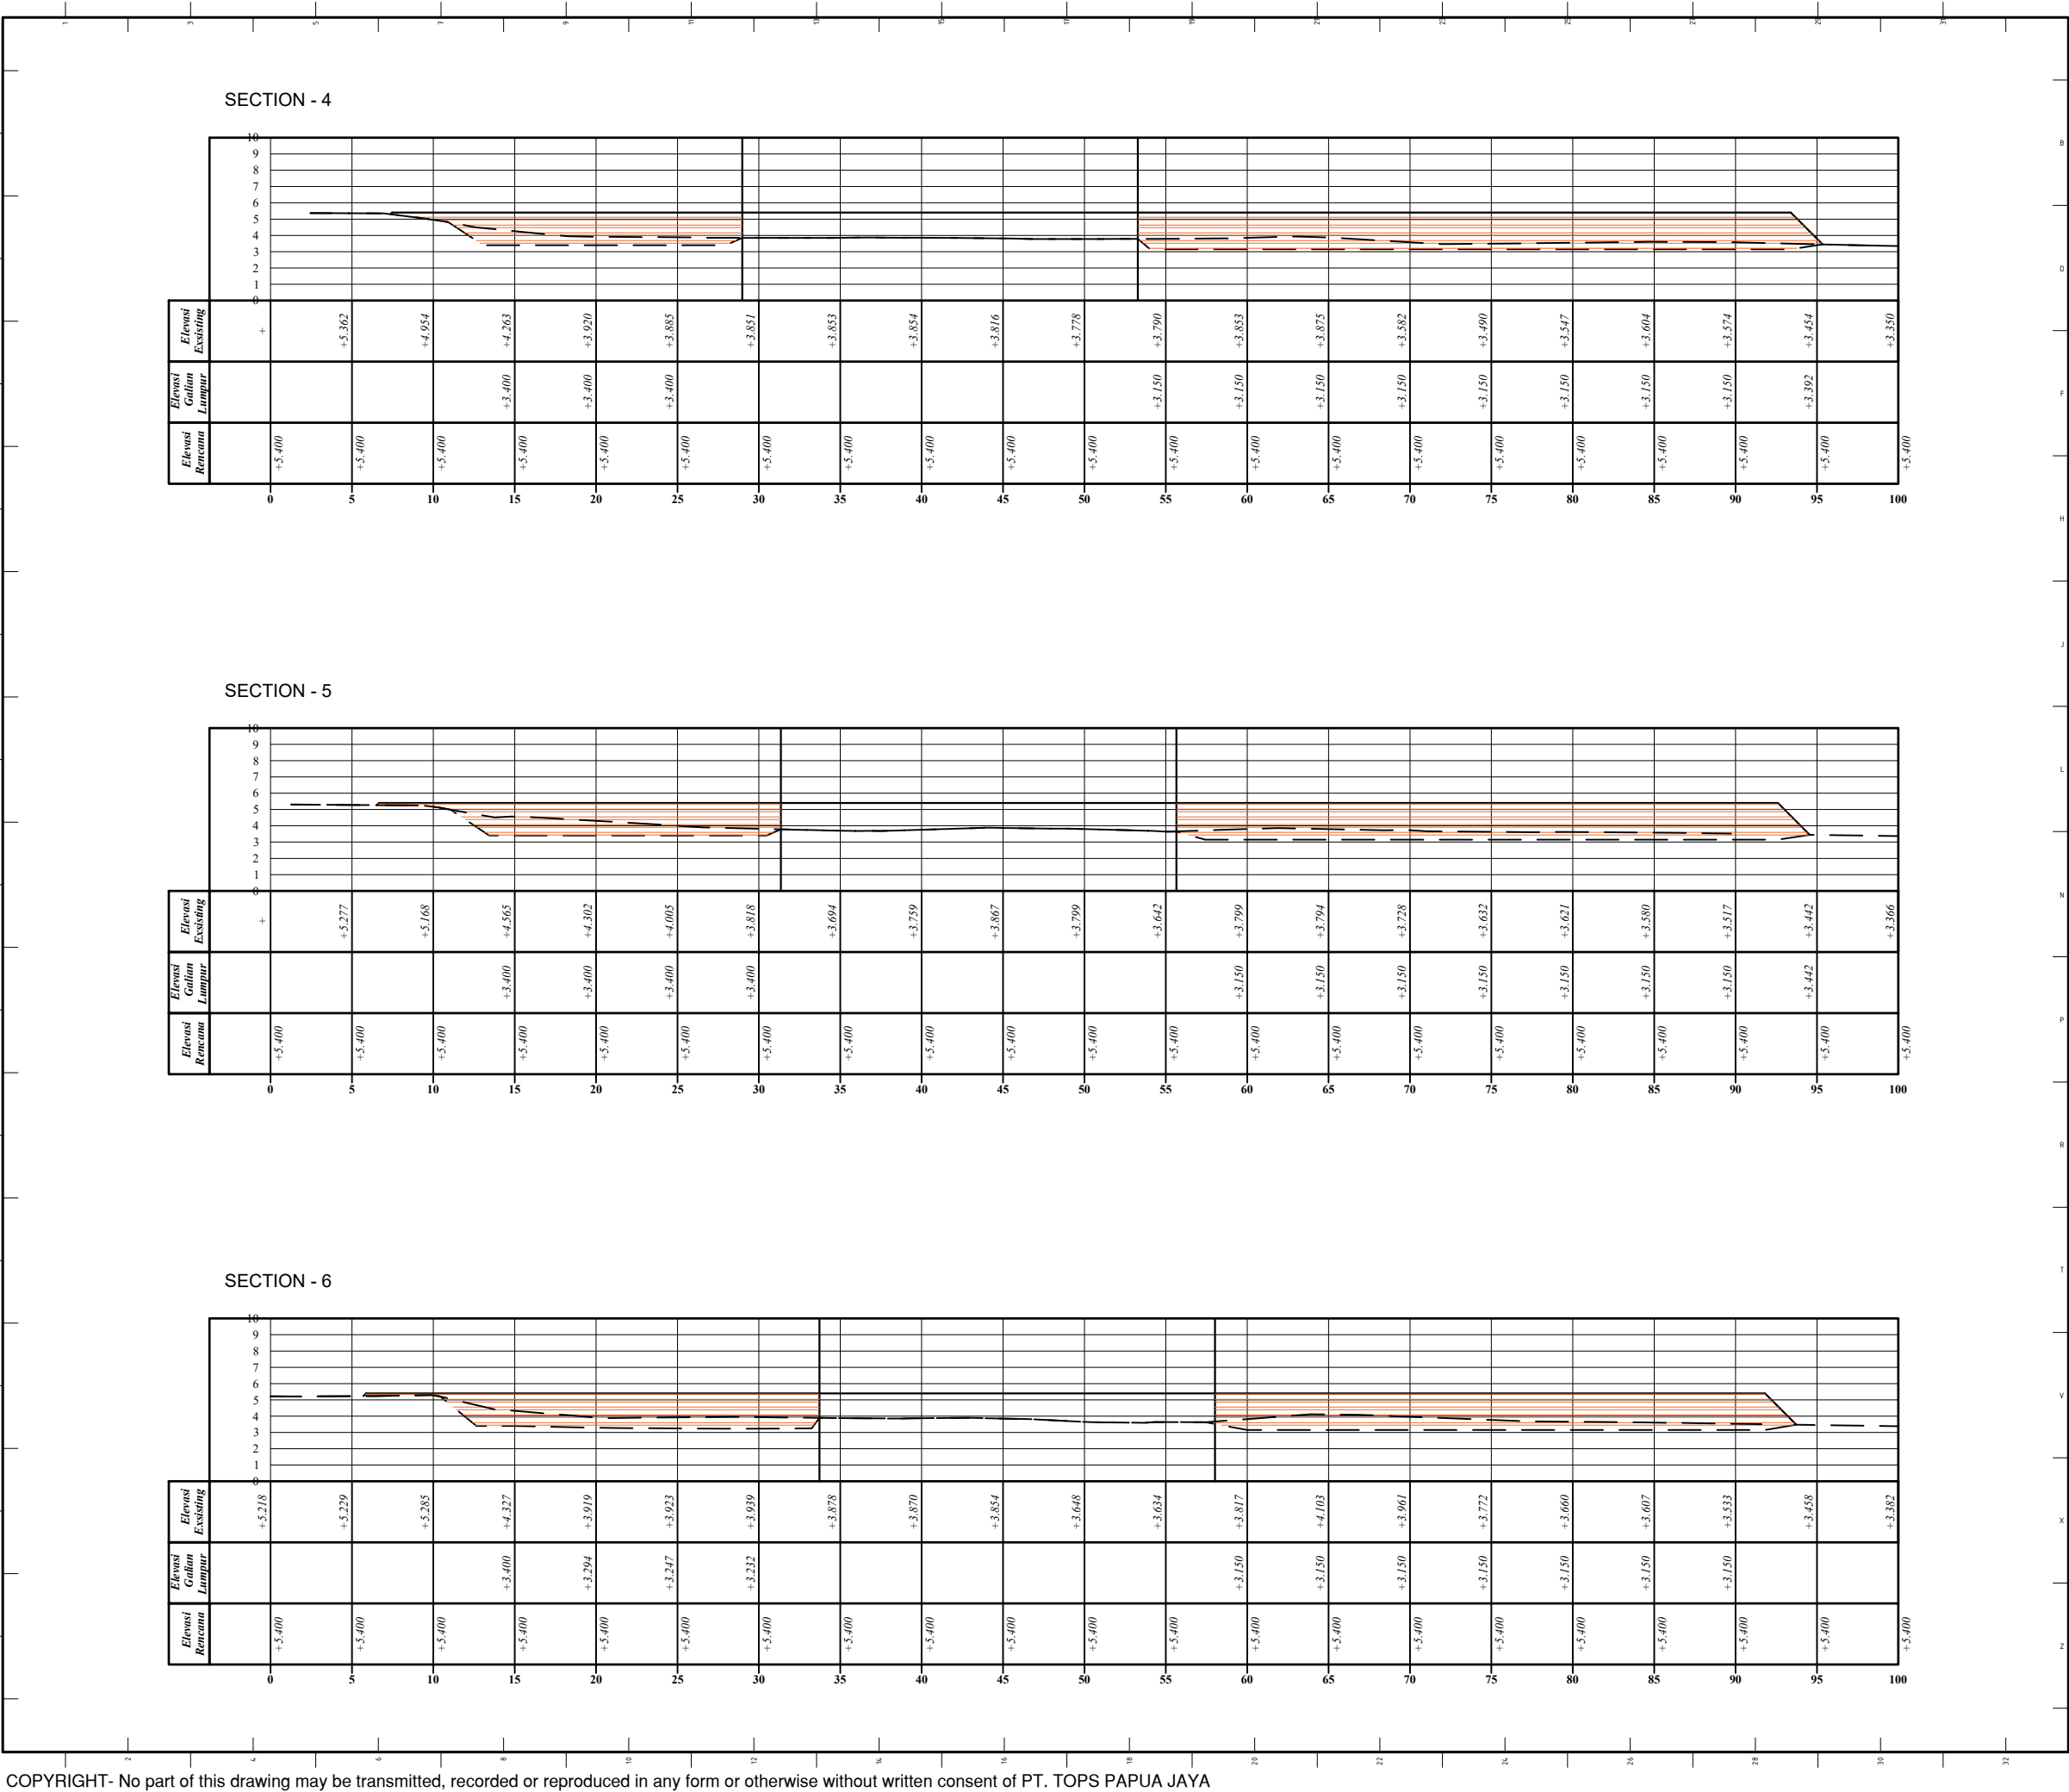

JENIS PEKERJAAN			
Dilarang melakukan pengukuran berdasarkan skala, semua ukuran harus berdasarkan angka yang tertulis. Apabila ada kekurangan dan/atau ketidakjelasan, harus dikonfirmasi terlebih dahulu			
NAMA KEGIATAN			
PEMBANGUNAN GEDUNG PENDIDIKAN TERPADU IAIN SORONG			
DIAJUKAN			
KONTRAKTOR PELAKSANA PT. TOPS PAPUA JAYA, CV. ANDREANA PAPUA kso.			
SURIANO BUYUNG, ST. PROJECT MANAGER			
DIPERIKSA			
KONSULTAN PENGAWAS PT. PRIMATAMA, CV. ELGRAS KONSULTAN KSO.			
M. SALEH KAMIL, ST. MT. TEAM LEADER			
DIGAMBAR			
KONTRAKTOR PELAKSANA PT. TOPS PAPUA JAYA, CV. ANDREANA PAPUA kso.			
NUR FATURRAHMAN DRAFTER			
NAMA GAMBAR		SKALA	
POTONGAN		1:400	
LOKASI			
JALAN SORONG - KLAMONO, KILOMETER 17, KLABIM KOTA SORONG-PROVINSI PAPUA BARAT DAYA			
REVISI	KODE	NO. LBR	JML. LBR
0	SD-PD-01	01	-

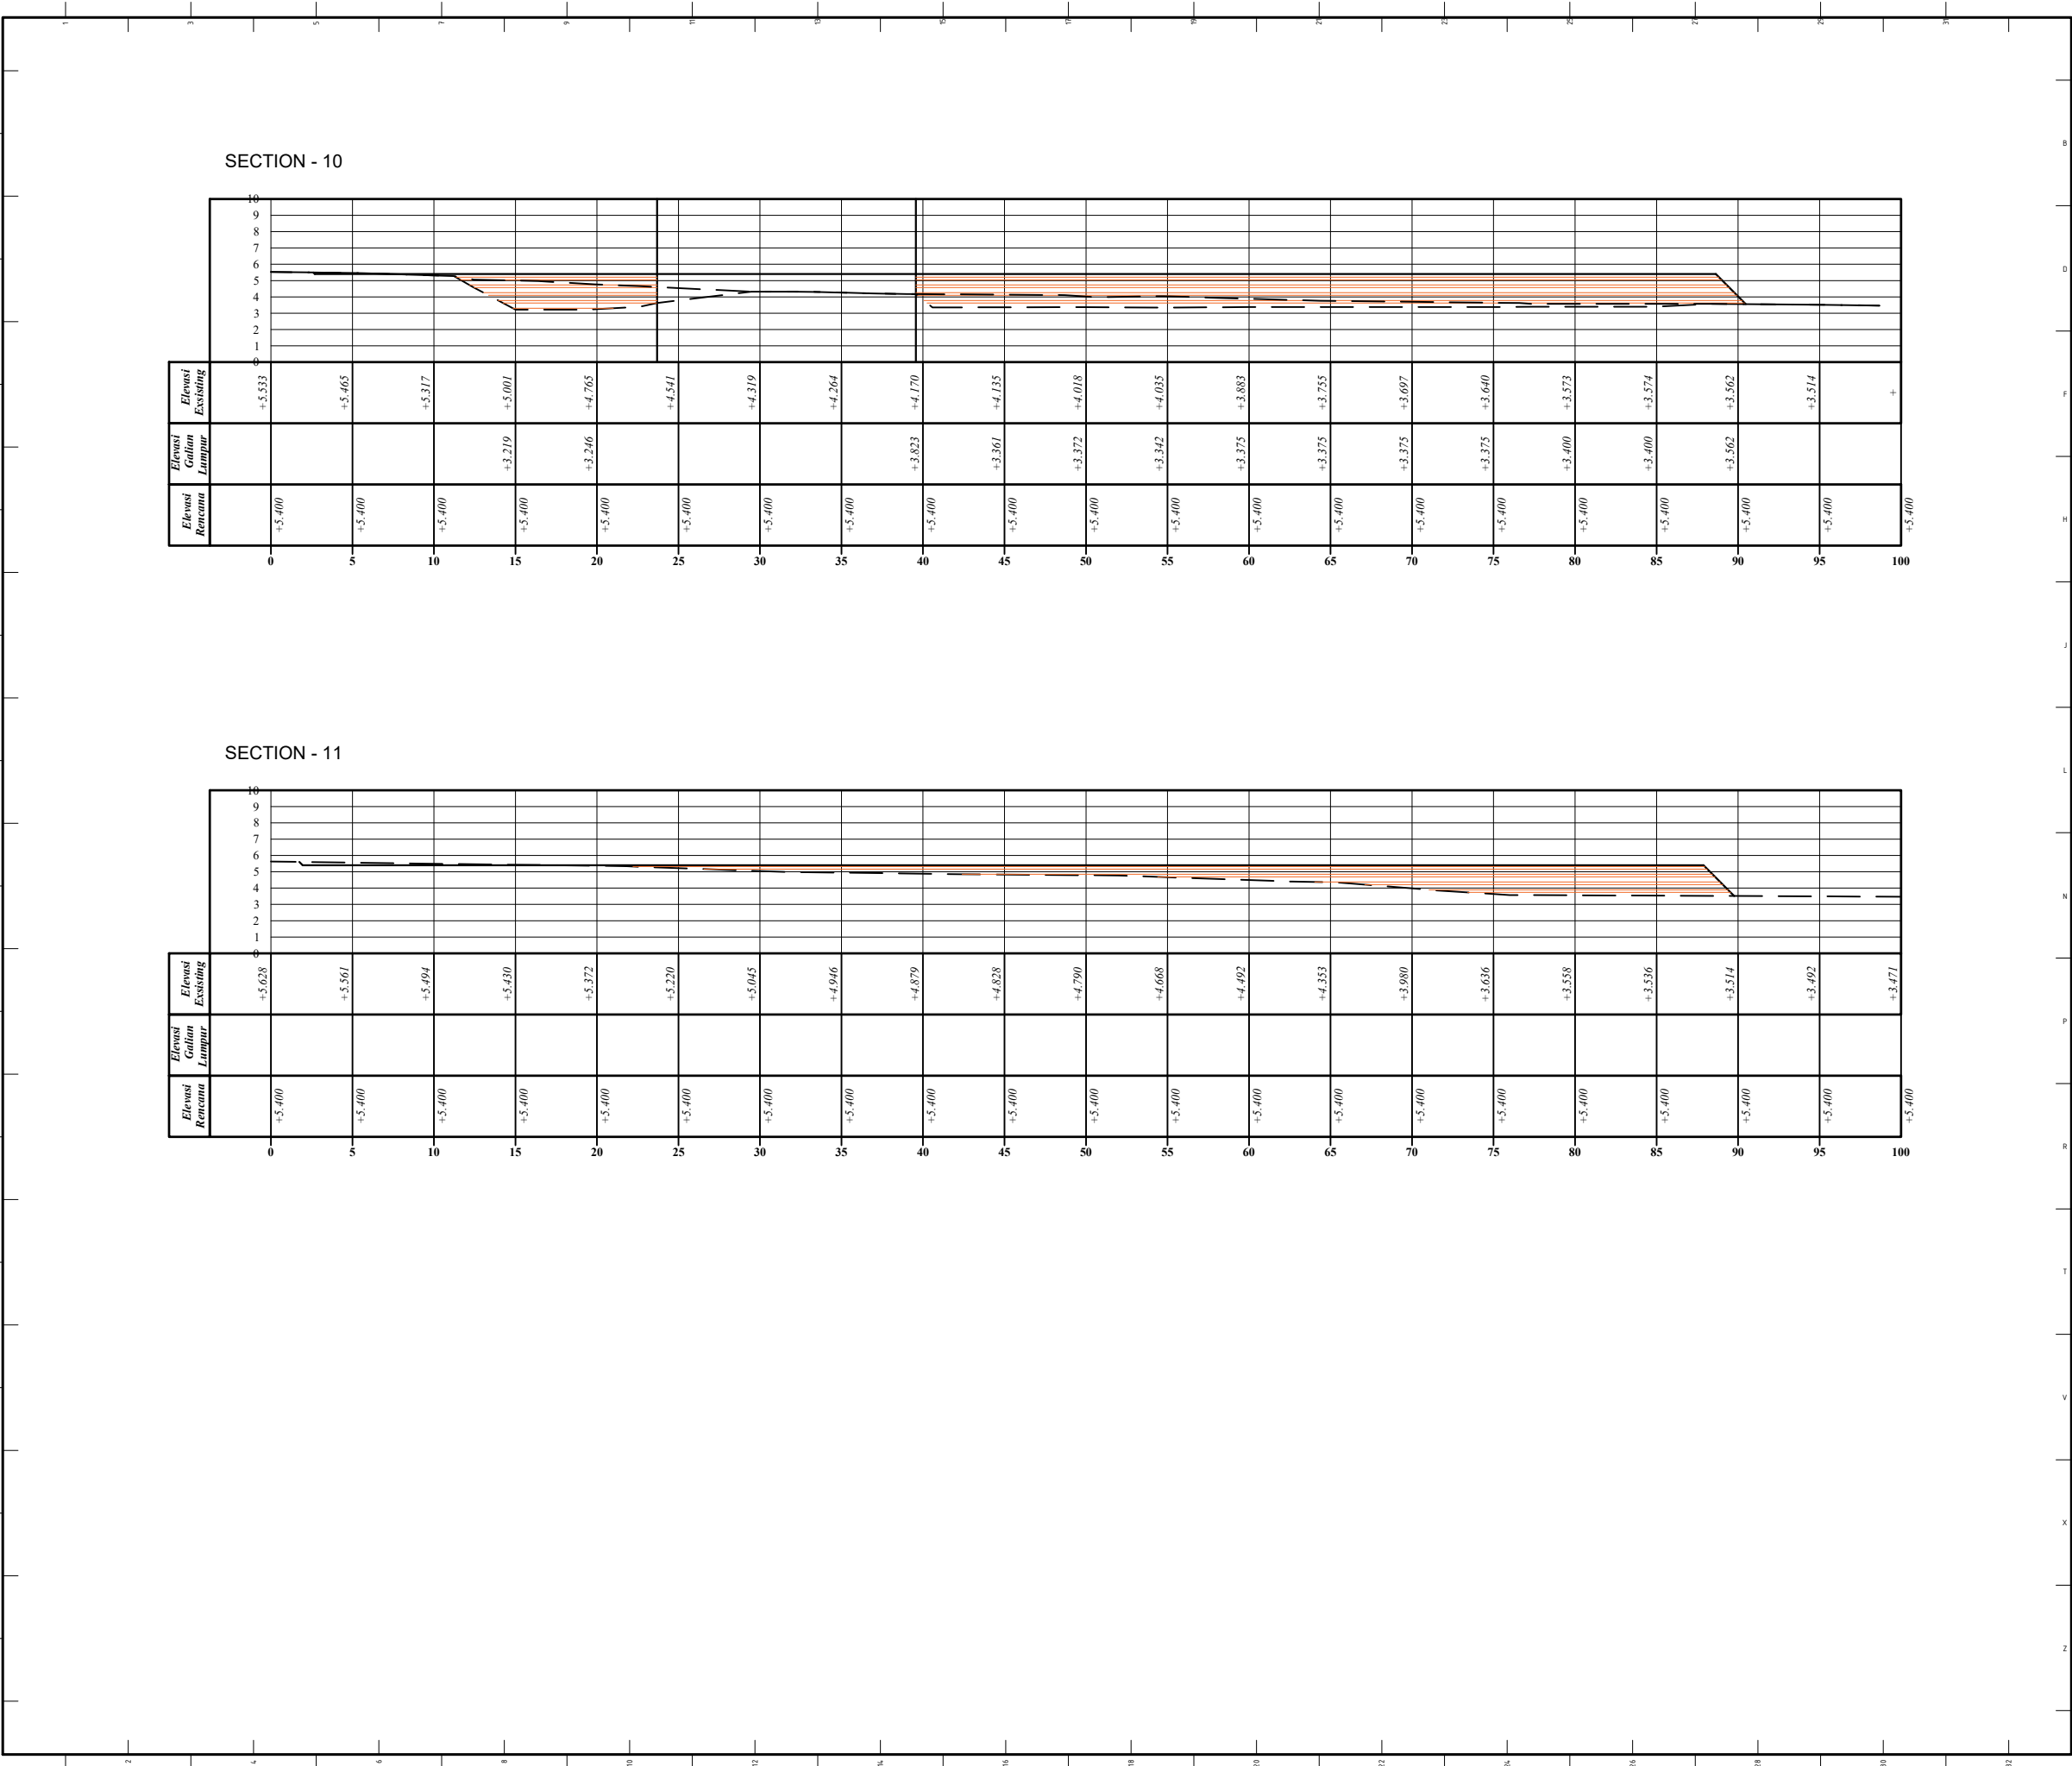

JENIS PEKERJAAN			
Dilarang melakukan pengukuran berdasarkan skala, semua ukuran harus berdasarkan angka yang tertulis. Apabila ada kekurangan dan/atau ketidakjelasan, harus dikonfirmasi terlebih dahulu			
NAMA KEGIATAN			
PEMBANGUNAN GEDUNG PENDIDIKAN TERPADU IAIN SORONG			
DIAJUKAN			
KONTRAKTOR PELAKSANA PT. TOPS PAPUA JAYA, CV. ANDREANA PAPUA kso.			
SURIANO BUYUNG, ST. PROJECT MANAGER			
DIPERIKSA			
KONSULTAN PENGAWAS PT. PRIMATAMA, CV. ELGRAS KONSULTAN KSO.			
M. SALEH KAMIL, ST. MT. TEAM LEADER			
DIGAMBAR			
KONTRAKTOR PELAKSANA PT. TOPS PAPUA JAYA, CV. ANDREANA PAPUA kso.			
NUR FATURRAHMAN DRAFTER			
NAMA GAMBAR		SKALA	
POTONGAN		1:400	
LOKASI			
JALAN SORONG - KLAMONO, KILOMETER 17, KLABIM KOTA SORONG-PROVINSI PAPUA BARAT DAYA			
REVISI	KODE	NO. LBR	JML. LBR
0	SD-PD-01	01	-